

# POKÓJ PROFESORSKI

POSADZKI	wykładzina dywanowa
ŚCIANY	malowanie farbą lateksową matową o 2 kl. odporności na szorowanie na mokro wg. PNEN13300 z gruntem i podkładem
SUFITY	częściowo rozbielane malowanie farbą lateksową matową o 3 kl. odporności na szorowanie na mokro wg. PNEN13300 z gruntem i podkładem
WENTYLACJA	mechaniczna nawiewno - wywiewna
INSTAL. WOD-KAN	
INSTAL. CO	grzejniki płytowe
INSTAL. ELEKTR	GN 230 V PT 3 szt.
INSTAL. OŚWIETL	500 LUX fluorescencyjne
SIEĆ LOGICZNA	PEL 1 1 szt.
DODATKOWE	domofon


WYPOSAŻENIE			
TYP	NAZWA	ILOŚĆ	RAZEM
B1	biurko 80 x 160 o regulowanej wysokości z listwami do prowadzenia instalacji	1 ✓	16
KT1	kontener 60x 42 na kołach z szufladami	1 ✓	16
ST3	stół 80 x 120	1 ✓	16
S2	szafka pomocnik 42 x 120 h dostosowana do biurka z drzwiami przes.	1 ✓	16
S3*	szafka 42 x 120 h <del>200</del> <b>230 z półkami i drzwiami na pełną wysokość</b>	2 ✓	32
S4*	<del>szafka 42 x 80 h 200</del>	3 ✓	48
S5	szafa 60 x 60 h 200 z półkami i częścią ubraniową	1 ✓	16
S6	szafa 80 x 60 h 200 z półkami	1 ✓	16
K 3	krzesło konstrukcja stalowa tapicerowane	3 ✓	48
K 4	fotel obrotowy, ergonomiczny, na kółkach lux	1 ✓	16
KS	kosz na śmieci ,	1 ✓	16

## UWAGI

- łączna liczba pomieszczeń 16  
pomieszczenia nr. : 2.79, 2.80, 2.82, 2.83, 2.86, 2.87, 2.88,  
3.6, 3.7, 3.8, 3.9, 3.10, 3.11, 3.12, 3.13, 3.14 **WSCH.**

PRACOWNIA AUTORSKA I BIURO PRAWNE H.J. BUSZKIEWICZ SP. Z O.O.  
60-772 POZNAŃ UL. MATEJKI 68/4 TEL. 061 8658916 FAX. 061 8659660

PW	BRANZA: ARCH.	NR UMOWY:	DATA: 11 14
INWESTOR	UNIwersytet im. Adama Mickiewicza w Poznaniu ul. Wieniawskiego 1 61-712 POZNAŃ		RYS. NR:  1c/WHT
OBIEKT	WYDZIAŁ HISTORYCZNY UNIwersytetu im. Adama Mickiewicza w Poznaniu		
TEMAT	TECHNOLOGIA		SKALA: 1:100
PROJEKT ARCH.	mgr inż. arch. FILIP BUSZKIEWICZ 7131/9/P/2003		
	mgr inż. arch. PIOTR OSTROWSKI 7131/22/P/2004		

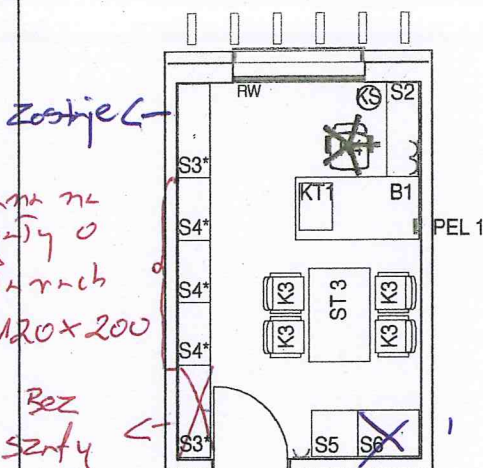


Zamiana na  
2 regały o  
wymiarach  
42 x 120 x 200

Bez  
szafy

SZKIC

4 pok.

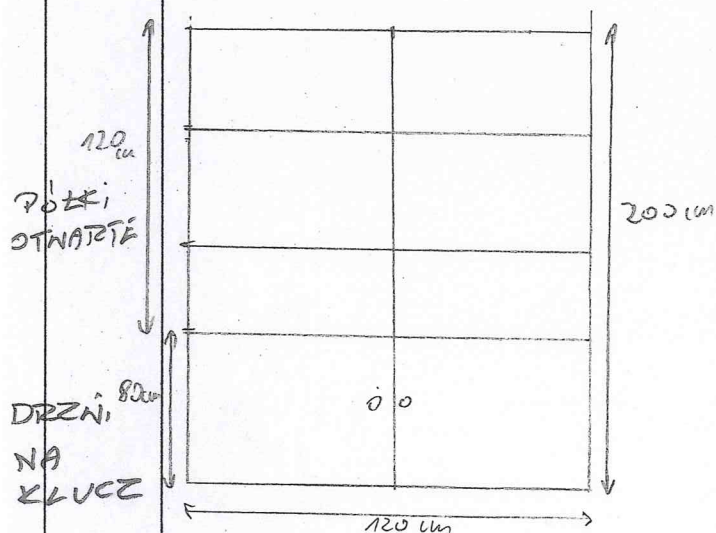

gniazdo jednofazowe 230 v

PEL 1 punkt elektryczny - logiczny  
3 RJ 45 + 3 x 230 ded. + 2 x 230 el

RW roleta wewnętrzna

uzgodniono :