



**GRAFICZNA WERYFIKACJA PROJEKTU ARCHITEKTONICZNEGO
ZE STANEM ISTNIEJĄCYM - PAWILONEM „POKÓJ NA LATO”
ZREALIZOWANYM W 2017R.**

LOKALIZACJA: Działki nr 35 i 43 obrębu 60406, ul. Towarowa, Warszawa.

ZAMAWIAJĄCY: Muzeum Powstania Warszawskiego, ul. Grzybowska 79, 00-844 Warszawa

OPRACOWAŁA: Natalia Berowska

DATA: Sierpień 2018

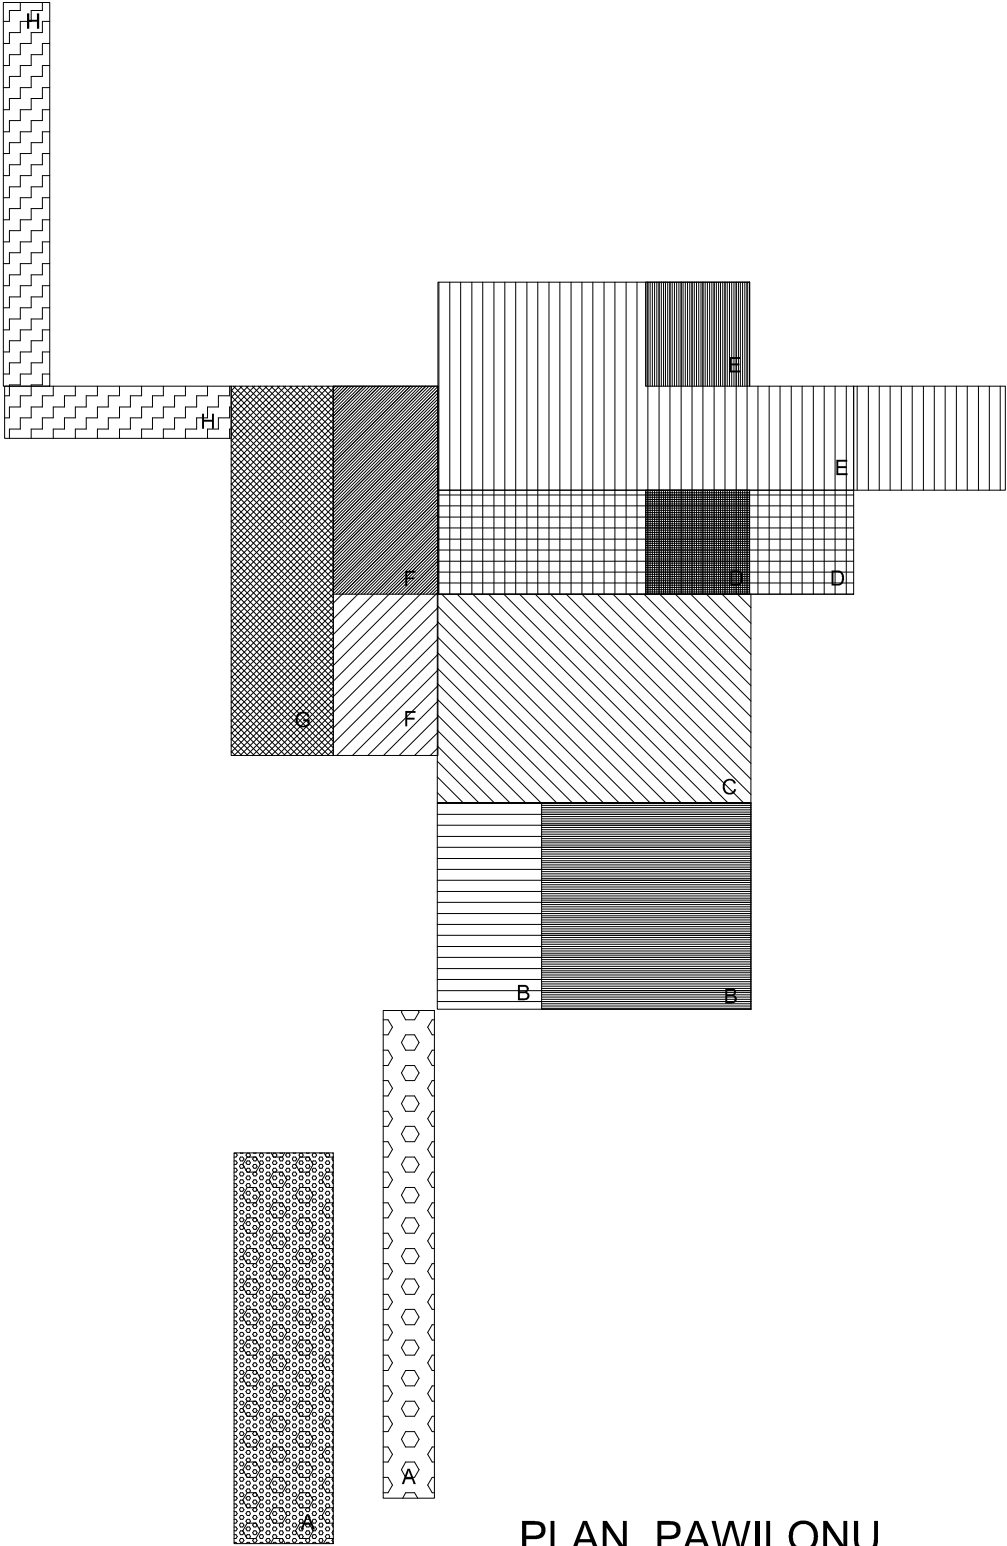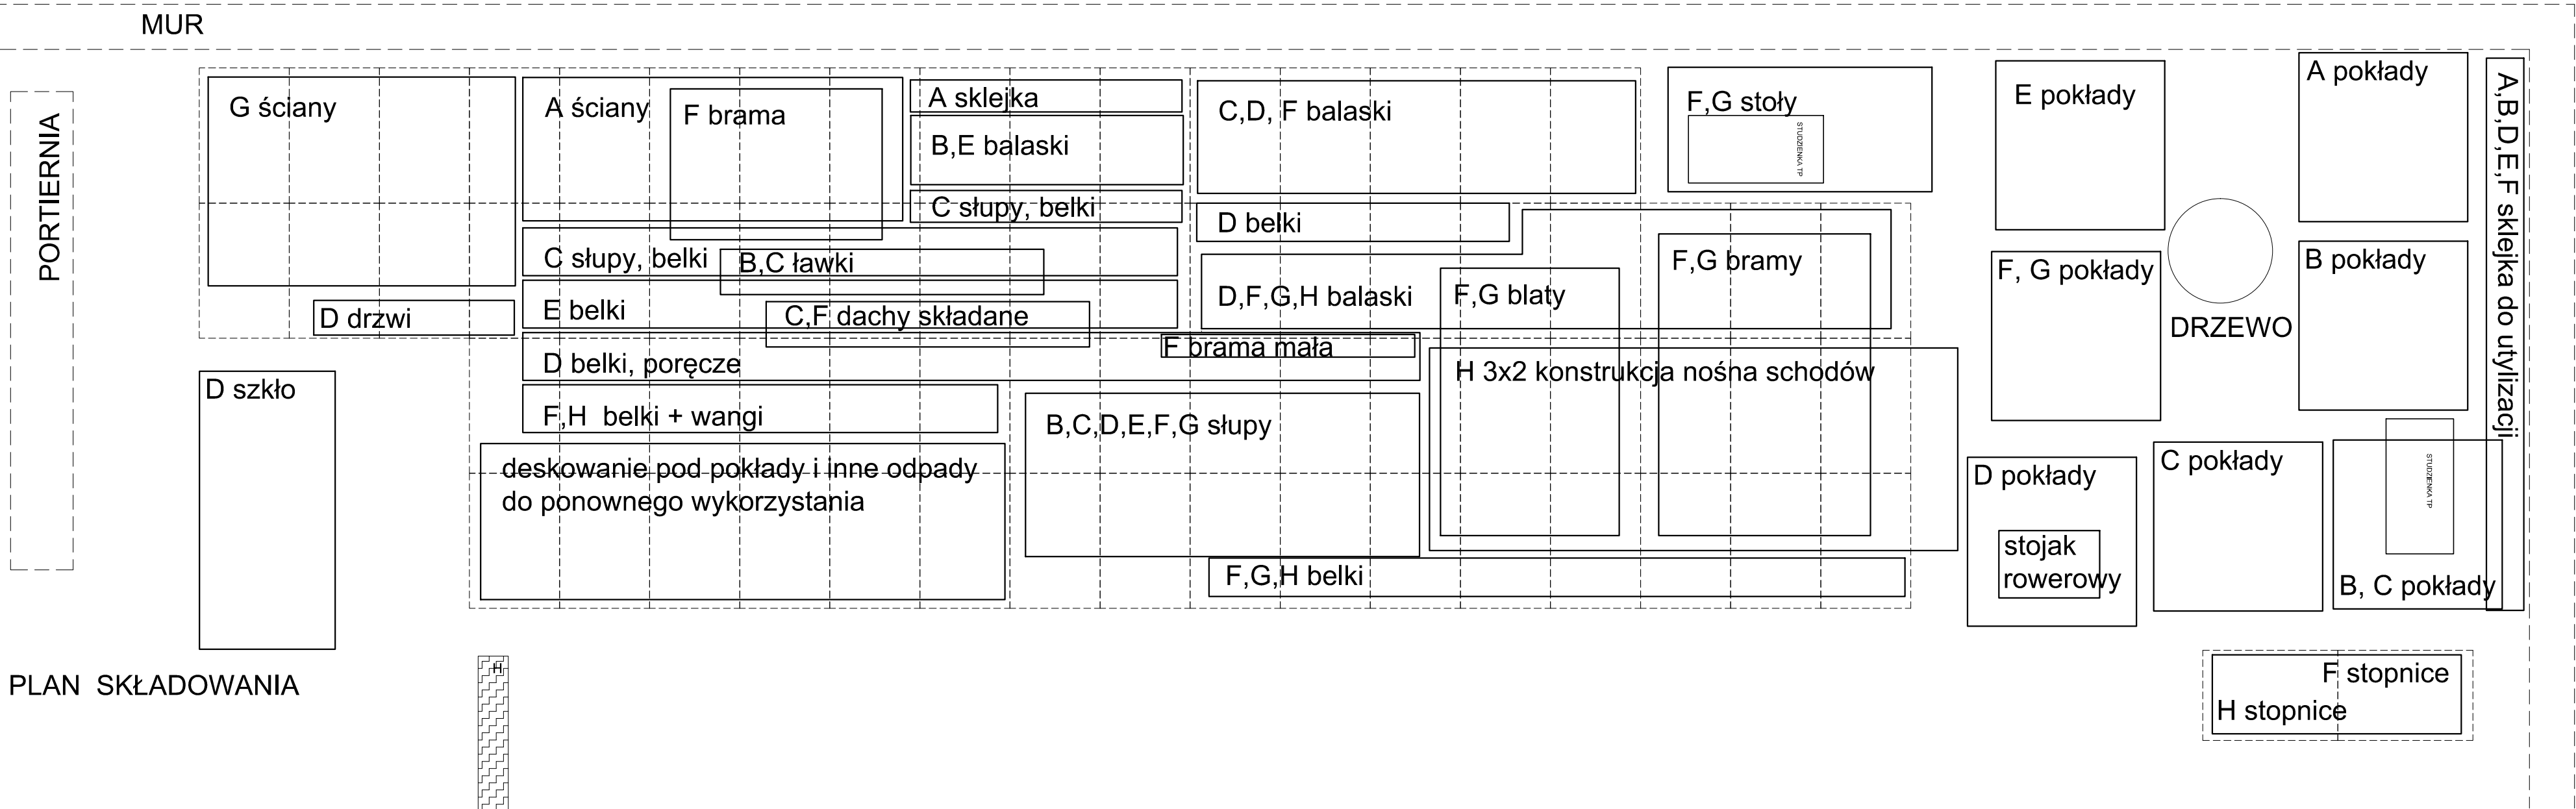

STREFA	POSADZKA	KUBATURA	FUNKCJA
H			SCHODY MUZEUM + POMOST
G			BAR + ZAPLECZE
F			BAR + SCHODY
E			PAWILON WEJŚCIOWY
D			PENSJONAT ROŚLINKA
C			HUŚTAWKA
B			PAWILON DZIECIĘCY
A			WC + SKŁADZIK

wzór opisu na Planie składowania:
stefa: A,B,C,D,E,F,G,H
elementy: słupy, belki, ściany, ławki, stopnice, poręcze,
balaski, pokłady,
np:
D słupy - słup ze strefy D (Pensjonatu Roślinka)

paleta 80x120



wzór opisu na elemencie drewnianym składowanym:
stefa: A,B,C,D,E,F,G,H
lokalizacja / strona: T - ul. Towarowa, G - ul. Grzybowska,
M- Muzeum, R - Rondo Daszyńskiego, Ś - środkowe,
np:
D T - elemnt ze strefy D (Pensjonatu Roślinka) od ulicy Towarowej

PROJEKT		WARSZAWA UL. TOWAROWA 25			
TYMCZASOWY PAWILON WYSTAWIENNICZO-REKREACYJNY "POKÓJ NA LATO"					
INWESTOR		00-844 WARSZAWA UL. GRZYBOWSKA 79			
MUZEUM POWSTANIA WARSZAWSKIEGO					
NR PROJEKTU		01 / 2017			
FAZA PROJEKTU		INWENTARYZACJA			
BRANZA		ARCHITEKTURA			
ZAWARTOSC PLANU					
PLAN SKŁADOWANIA ZDEMONTOWANEGO PAWILONU					
SKALA		BS A2			
REWIZJA		DATA			
RYSOWAŁ		NB DATA 11.09.2017			
OPRACOWAŁA		ul. Banderi 4 / 218, 01-164 Warszawa tel. 607 820 232			
mgr inż. arch. NATALIA KINGA BEROWSKA					
upr. bud. nr. : LOIA/53/2011/GW					
NR RYSUNKU					
01 IN A P 00 01 0					
Numer projektu	Faza projektu	Rodzaj rysunku	Piętro	Numer ciosy	Rewizja

zestawienie słupów:				
słup nr 1	fundament:	trzon:	zawleczanie:	
	1	250m	310m	120m
	2	35cm	285cm	120m
	3	23cm	281cm	120m
	4	31cm	309cm	120m
	5	22cm	307cm	120m
	6	30cm	282cm	120m
	7	31cm	311m	120m
	8	31cm	309cm	120m
	9	33cm	292cm	120m
	10	30cm	300m	120m
	11	40cm	310cm	30m
	12	45cm	300cm	31m / 1,5m
	13	30cm	300cm	30m
	14	30cm	300m	30m / 1,5m
	15	30cm	300m	30m / 1,5m
	16	30cm	322cm	30m
	17	30cm	312cm	30m / 100cm
	17	45cm	300cm	+300m / +100cm
	18	30cm	297cm	31m / 1,5m
	19	30cm	297cm	30m
	20	33cm	310m	15cm
	21	35cm	310m	15cm
	22	22cm	301m	15cm
	23	30cm	301m	30m / 100m
	24	30cm	295cm	30m
	25	30cm	306cm	15m
	26	30cm	315cm	15m
	27	34cm	314cm	15m
	28	35cm	311m	15cm
	29	35cm	311m	15cm



UWAGA: słup nr 1 nie jest odsunięty od pokładu ale pokład opada w dół powstaje dystans

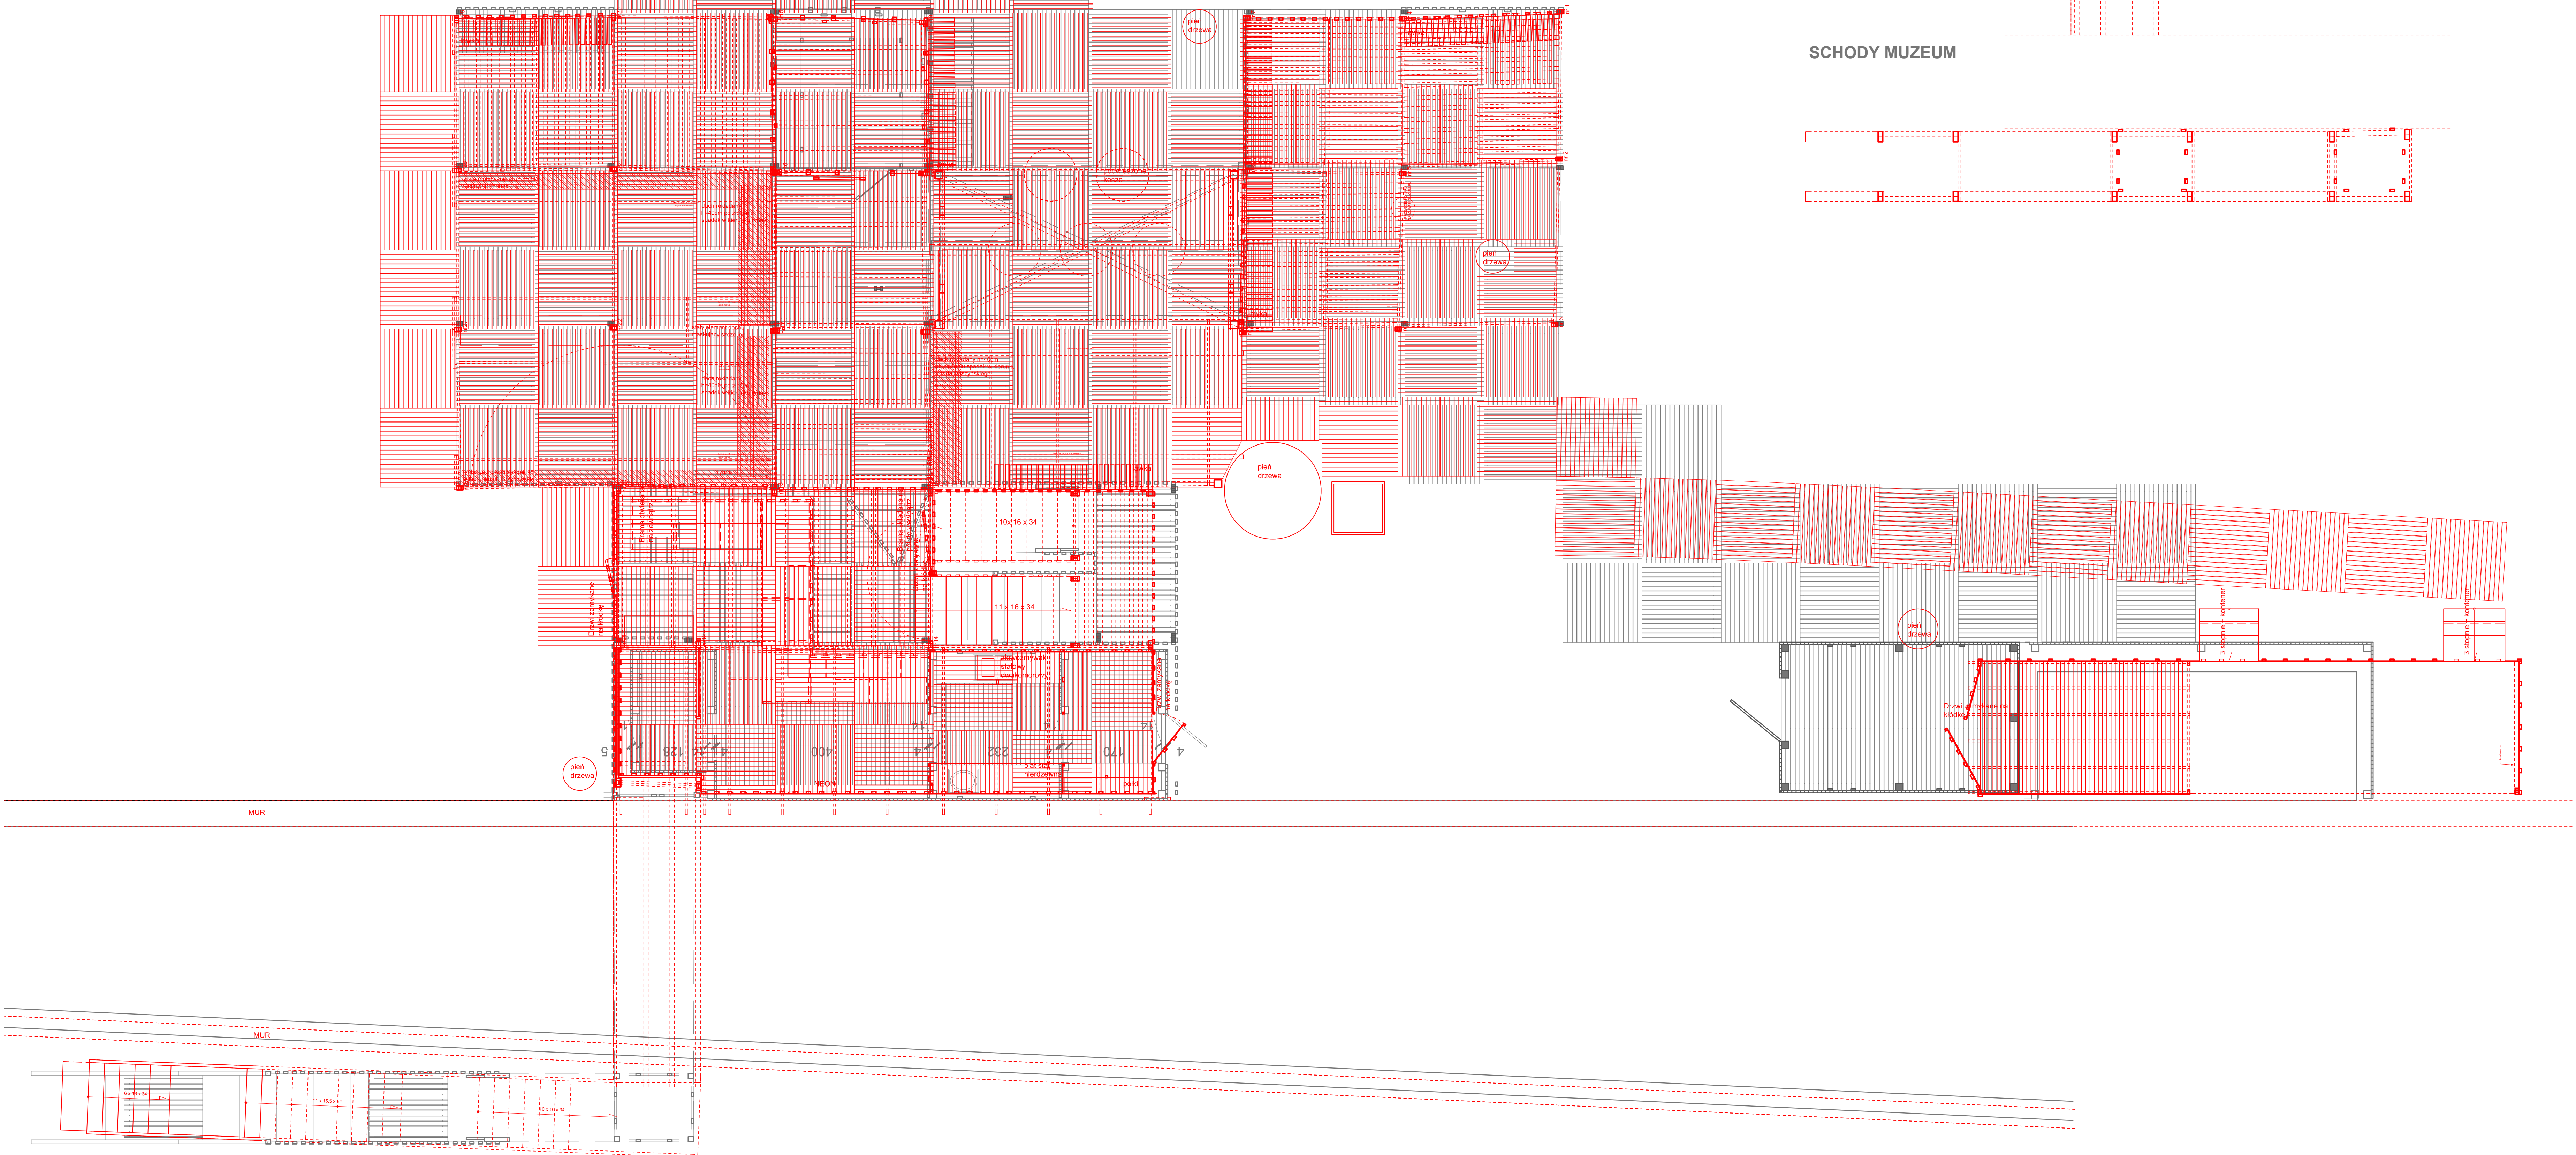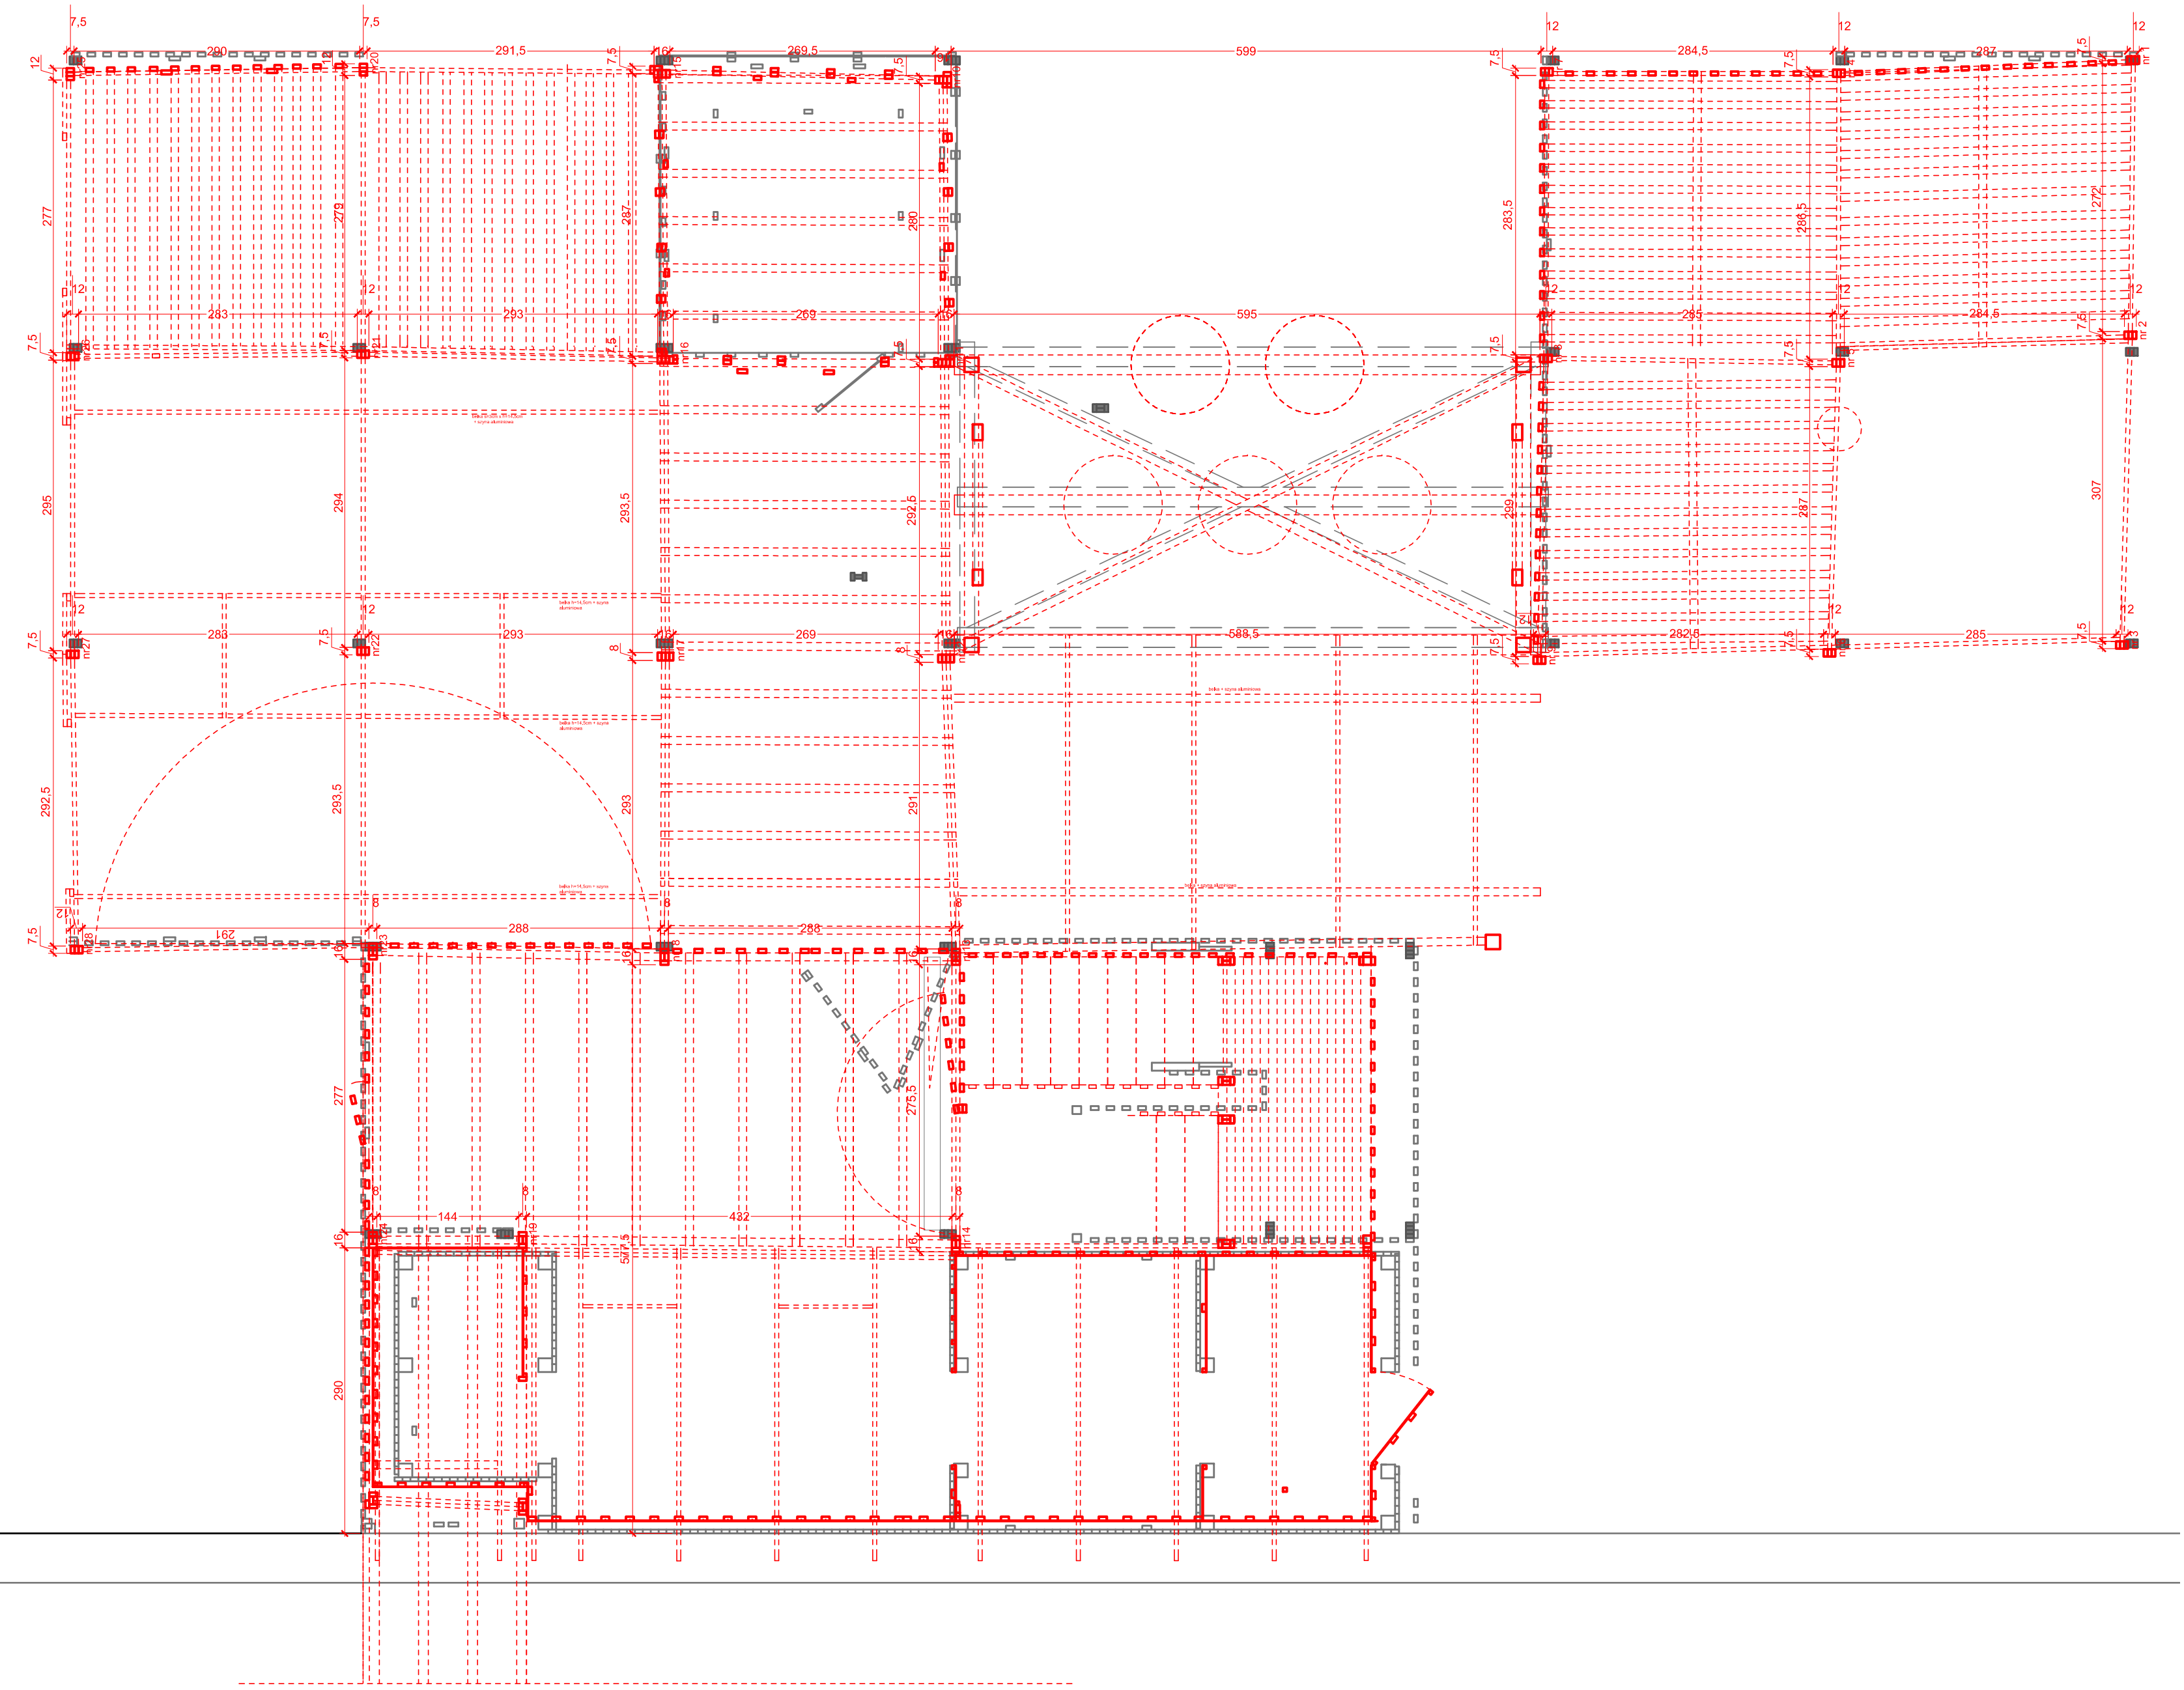



A: RZUT

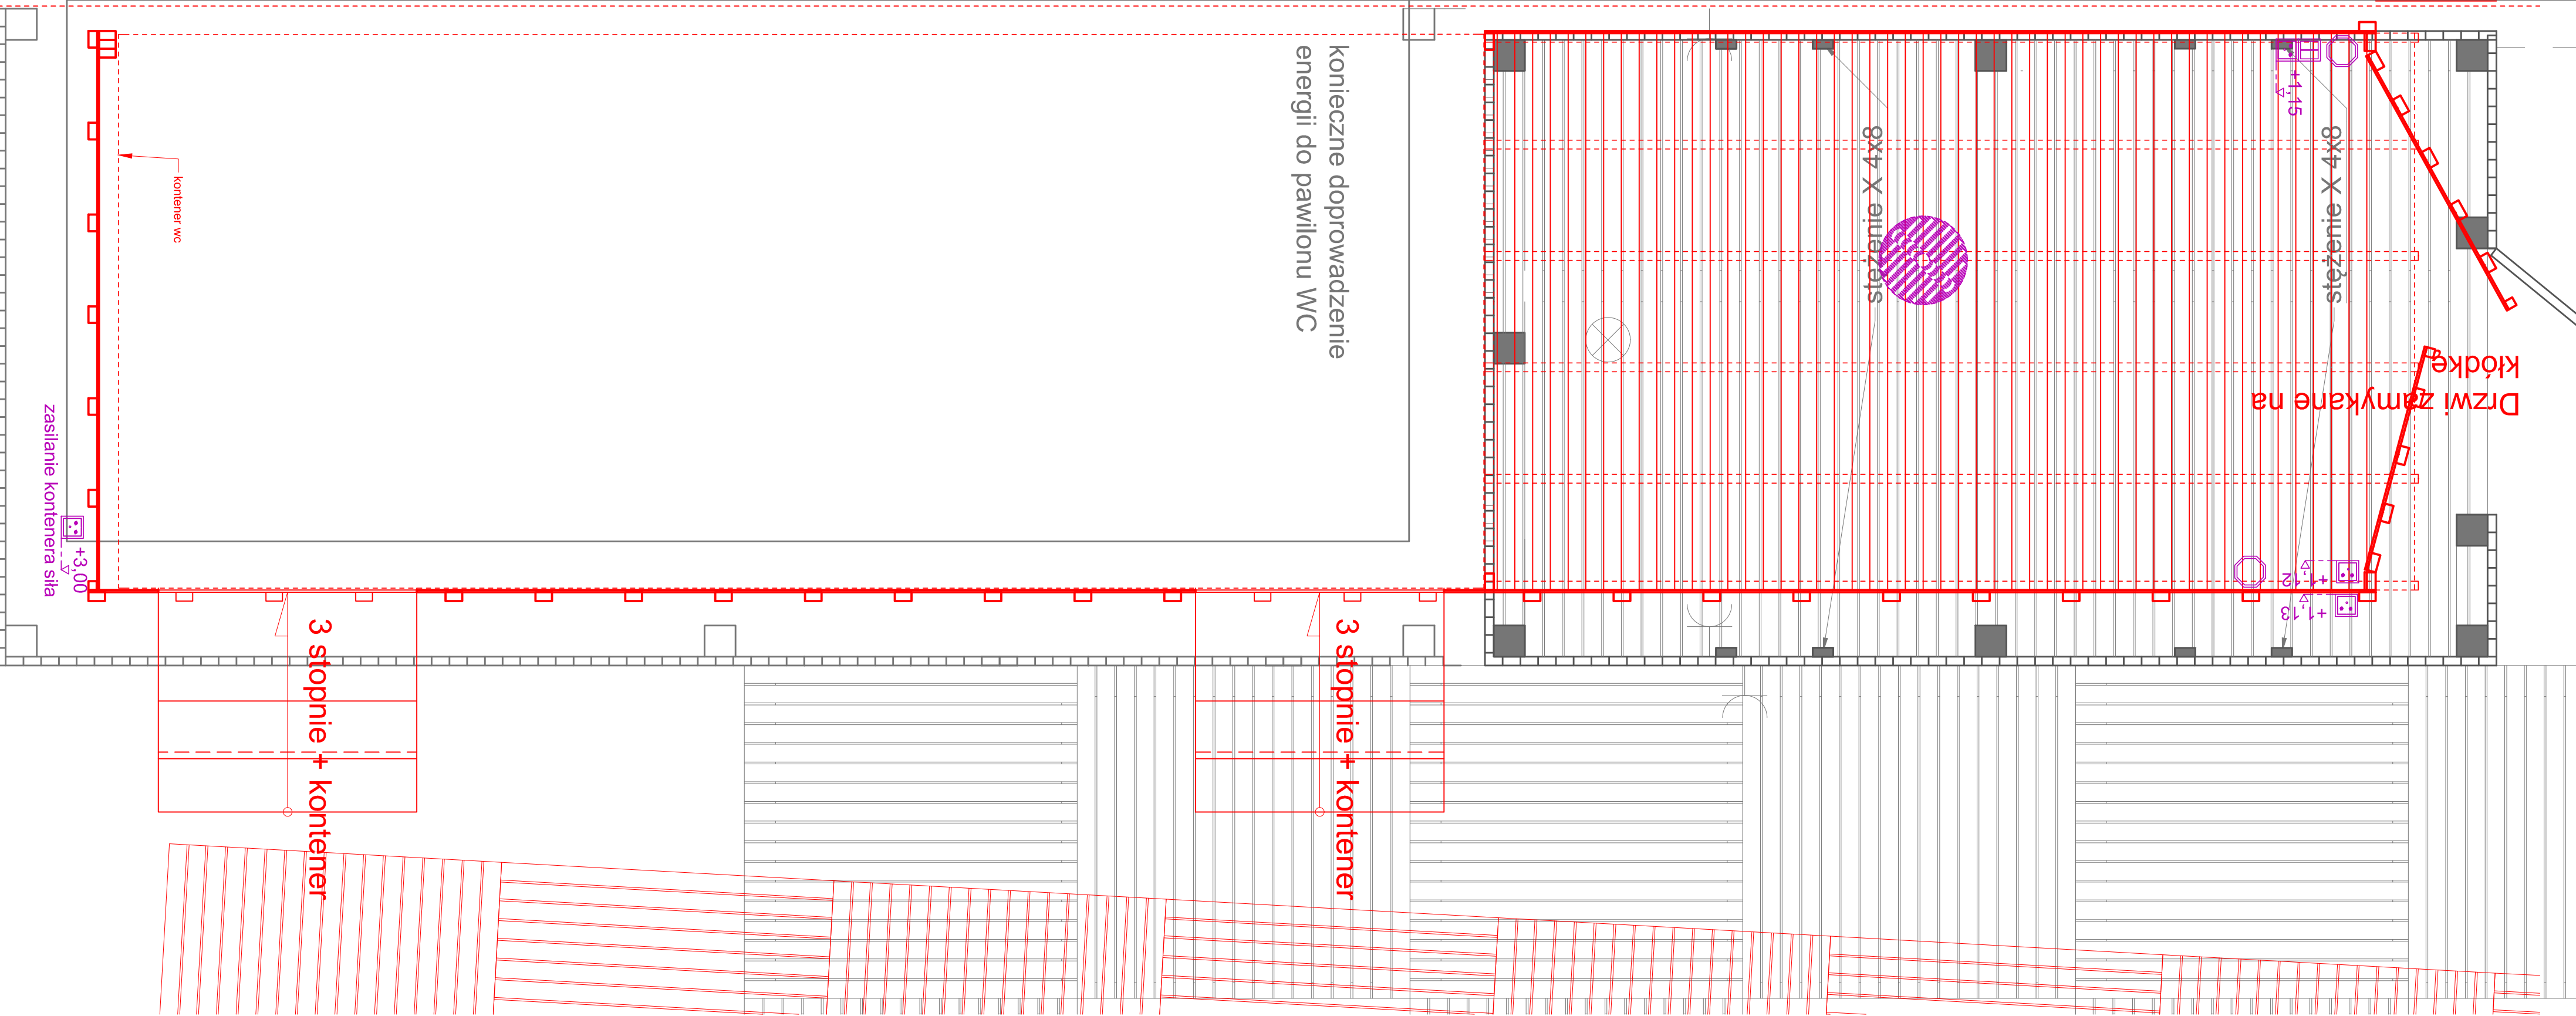


B: ELEWACJA WSCH.

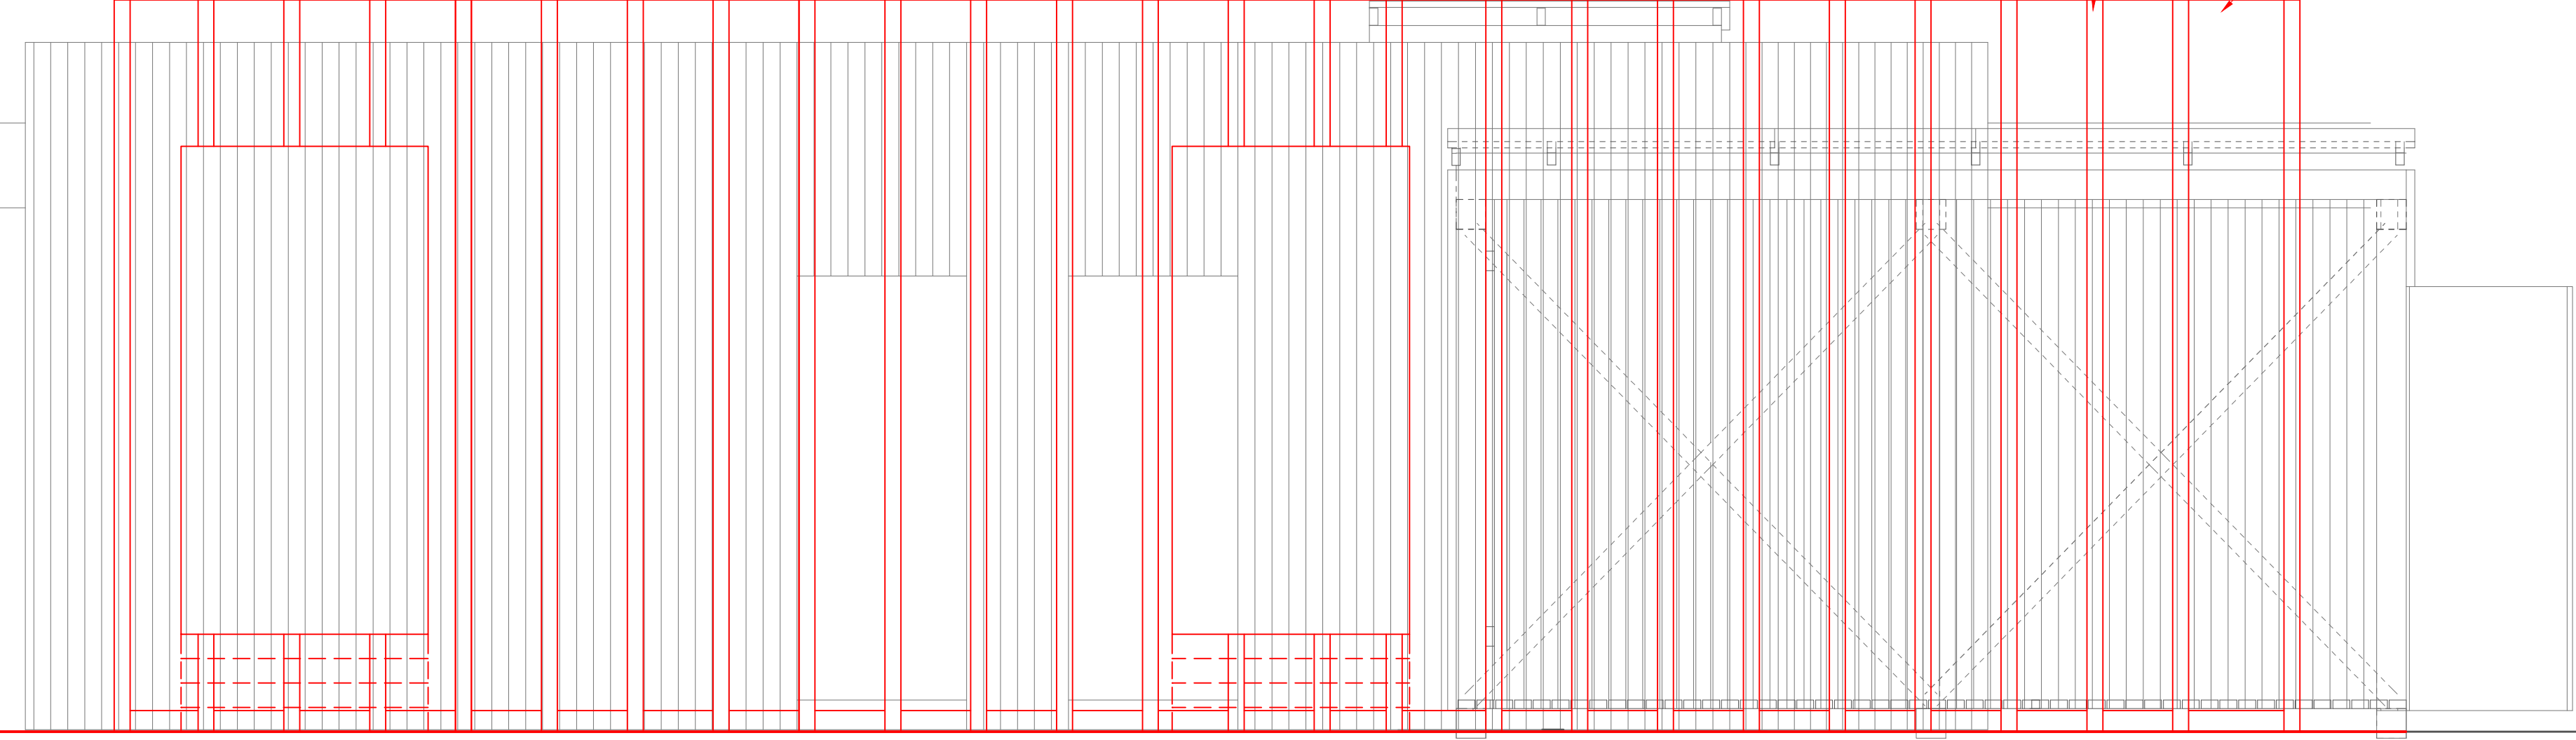


LEGENDA:					
ZWERYFIKOWANY STAN ISTNIEJĄCY					<div></div>
PROJEKT ARCHITEKTONICZNY H2 ARCHITEKCI Sp. z o.o.					<div></div>
PROJEKT			WARSZAWA UL. TOWAROWA 25		
TYMCZASOWY PAWILON WYSTAWIENNICZO-REKREACYJNY "POKÓJ NA LATO"					
INWESTOR			00-844 WARSZAWA UL. GRZYBOWSKA 79		
MUZEUM POWSTANIA WARSZAWSKIEGO					
NR PROJEKTU			01 / 2017		
FAZA PROJEKTU			WERYFIKACJA STANU ISTNIEJĄCEGO		
BRANZA			ARCHITEKTURA		
ZAWARTOSC PLANU PORÓWNANIE STANU ISTNIEJĄCEGO Z PROJEKTEM					
WC KONTENR + SCHOWEK					
A: RZUT					
B: ELEWACJA WSCH.					
SKALA		1:20 1:25		A2	
REWIZJA		DATA			
RYSOWAL		NB		DATA 26.08.2017	
OPRACOWAŁA		ul. Banderii 4 / 218, 01-164 Warszawa tel. 607 820 232			
mgr inż. arch. NATALIA KINGA BEROWSKA					
upr. bud. nr : LOIA/53/2011/GW					
NR RYSUNKU					
01 IN A P 00 04 0					
Numer projektu		Faza projektu		Branża	
Rodzaj rysunku		Piętro		Numer ciągły	
Revizja					


PRZEKRÓJ BB

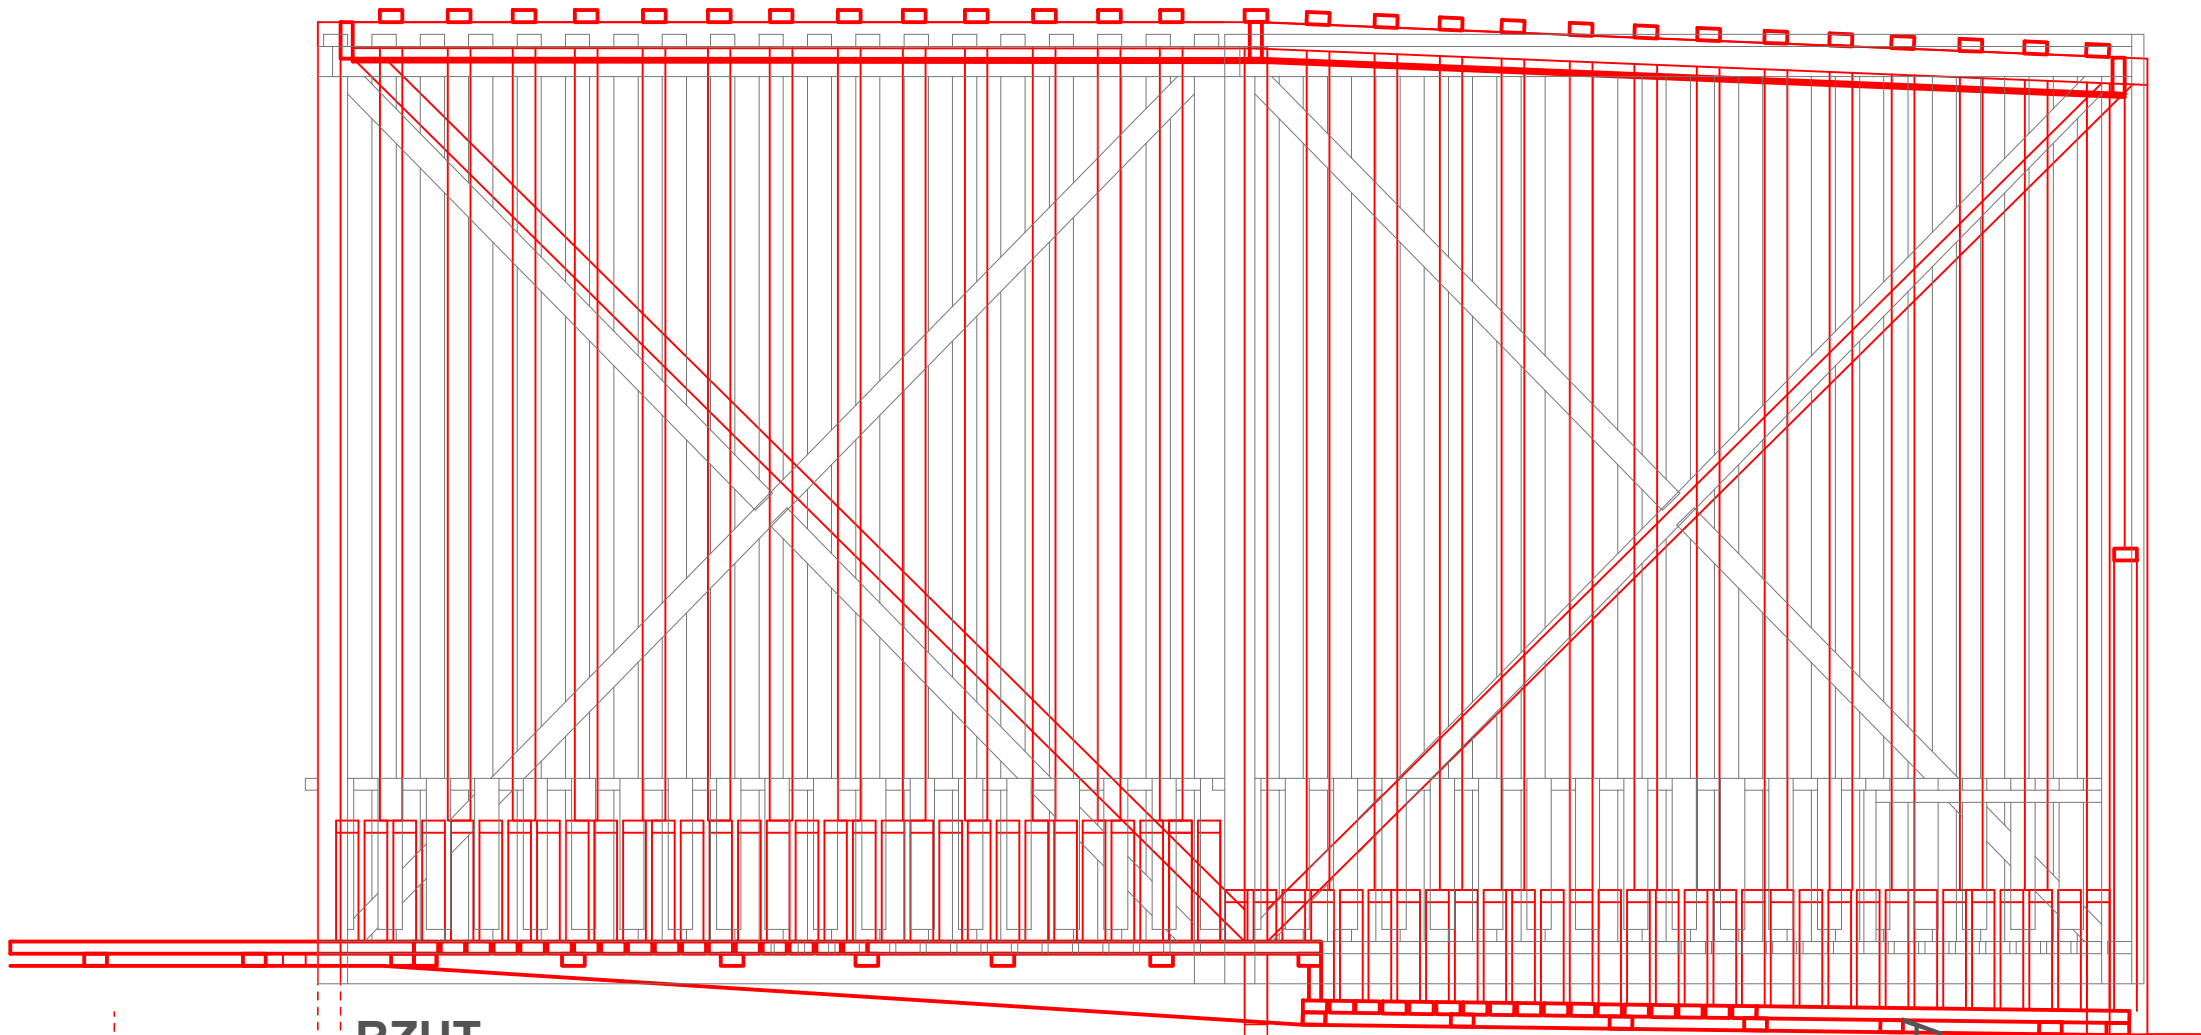

PRZEKRÓJ AA

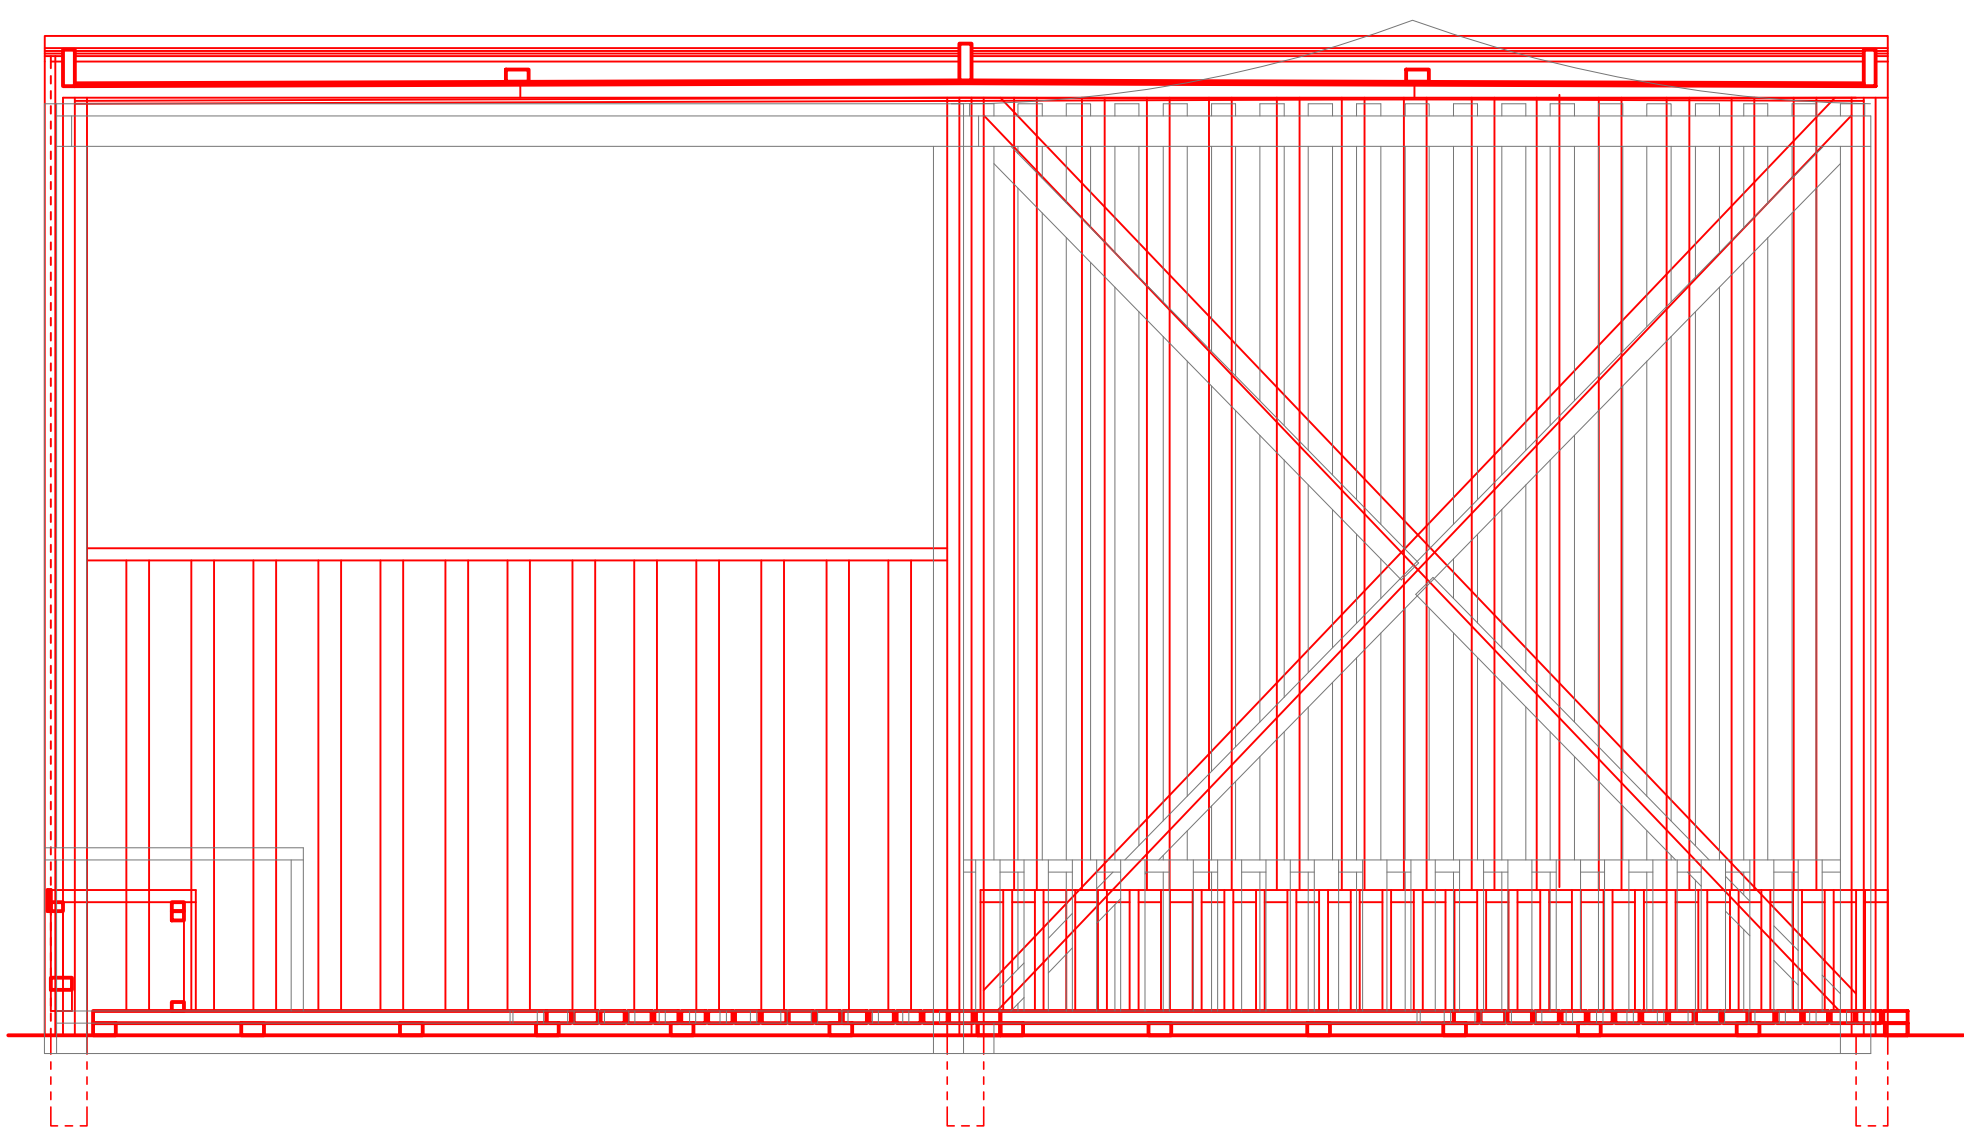


RZUT

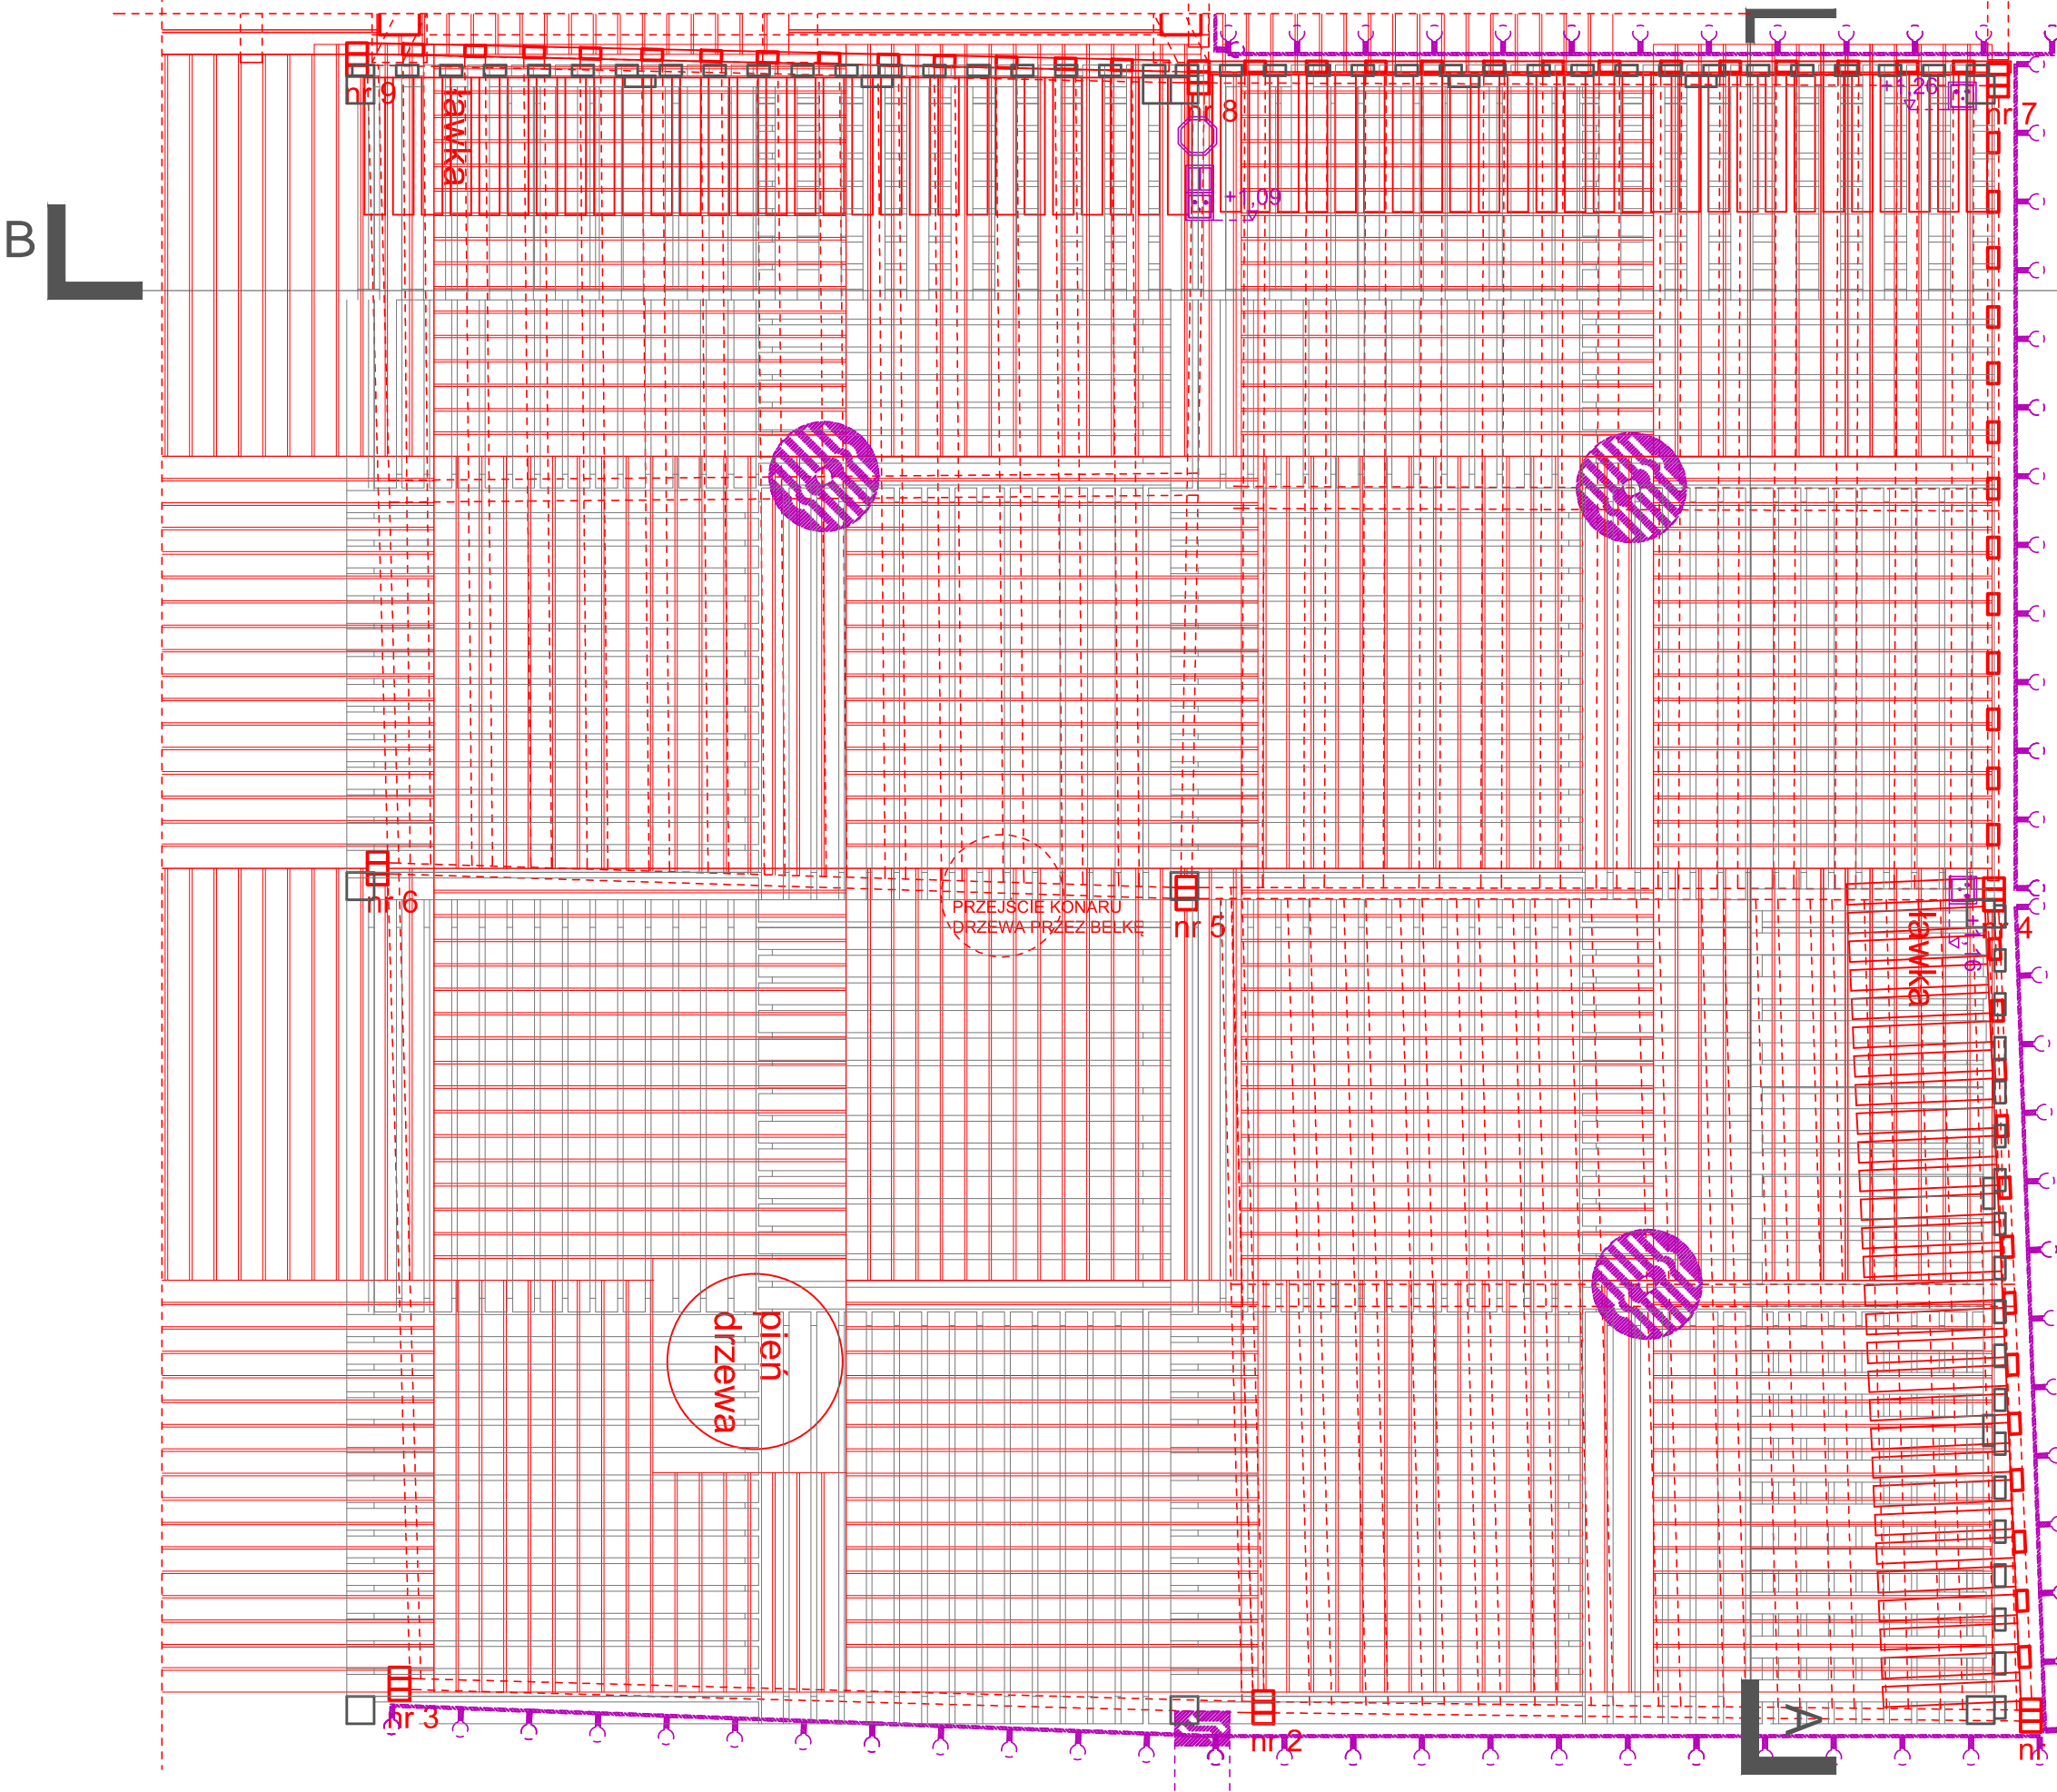

UWAGA: słup nr 1 nie jest odsunięty od pokładu ale pokład opada w dół powstaje dystans

PRZEKRÓJ SIEDZISKA 1:10

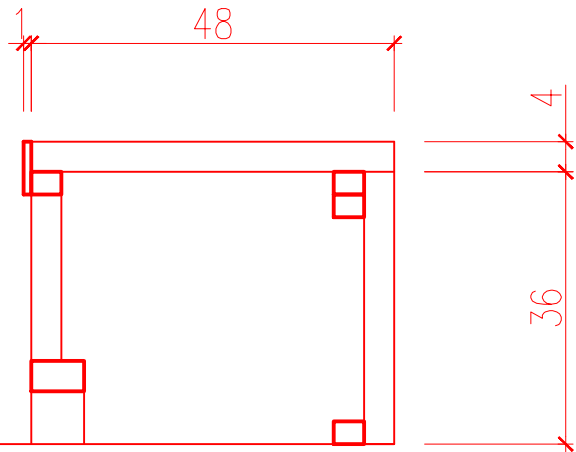

LEGENDA:

ZWERYFIKOWANY STAN ISTNIEJĄCY

PROJEKT ARCHITEKTONICZNY H2 ARCHITEKCI Sp. z o.o.

PROJEKT

WARSZAWA UL. TOWAROWA 25

TYMCZASOWY PAWILON
WYSTAWIENNICZO-REKREACYJNY
"POKÓJ NA LATO"

INWESTOR

00-844 WARSZAWA UL. GRZYBOWSKA 79

MUZEUM POWSTANIA WARSZAWSKIEGO

NR PROJEKTU

01 / 2017

FAZA PROJEKTU

WERYFIKACJA STANU ISTNIEJĄCEGO

BRANŻA

ARCHITEKTURA

ZAWARTOŚĆ PLANU
PORÓWNANIE STANU ISTNIEJĄCEGO Z PROJEKTEM

PAWILON DZIECIECY
RZUT
PRZEKRÓJ AA, BB

SKALA

1:25

A2

REWIZJA

DATA

RYSOWAŁ

NB

DATA

26.08.2017

OPRACOWAŁA

ul. Banderii 4 / 218, 01-164 Warszawa tel. 607 820 232

mgr inż. arch. NATALIA KINGA BEROWSKA

upr. bud. nr : LOIA/53/2011/GW

NR RYSUNKU

01 INAP 0500 0

Numer projektu

Faza projektu

Branża


Rodzaj rysunku

Numer ciągły


Piętro

Rewizja


ELEWACJA POŁUDNIOWA

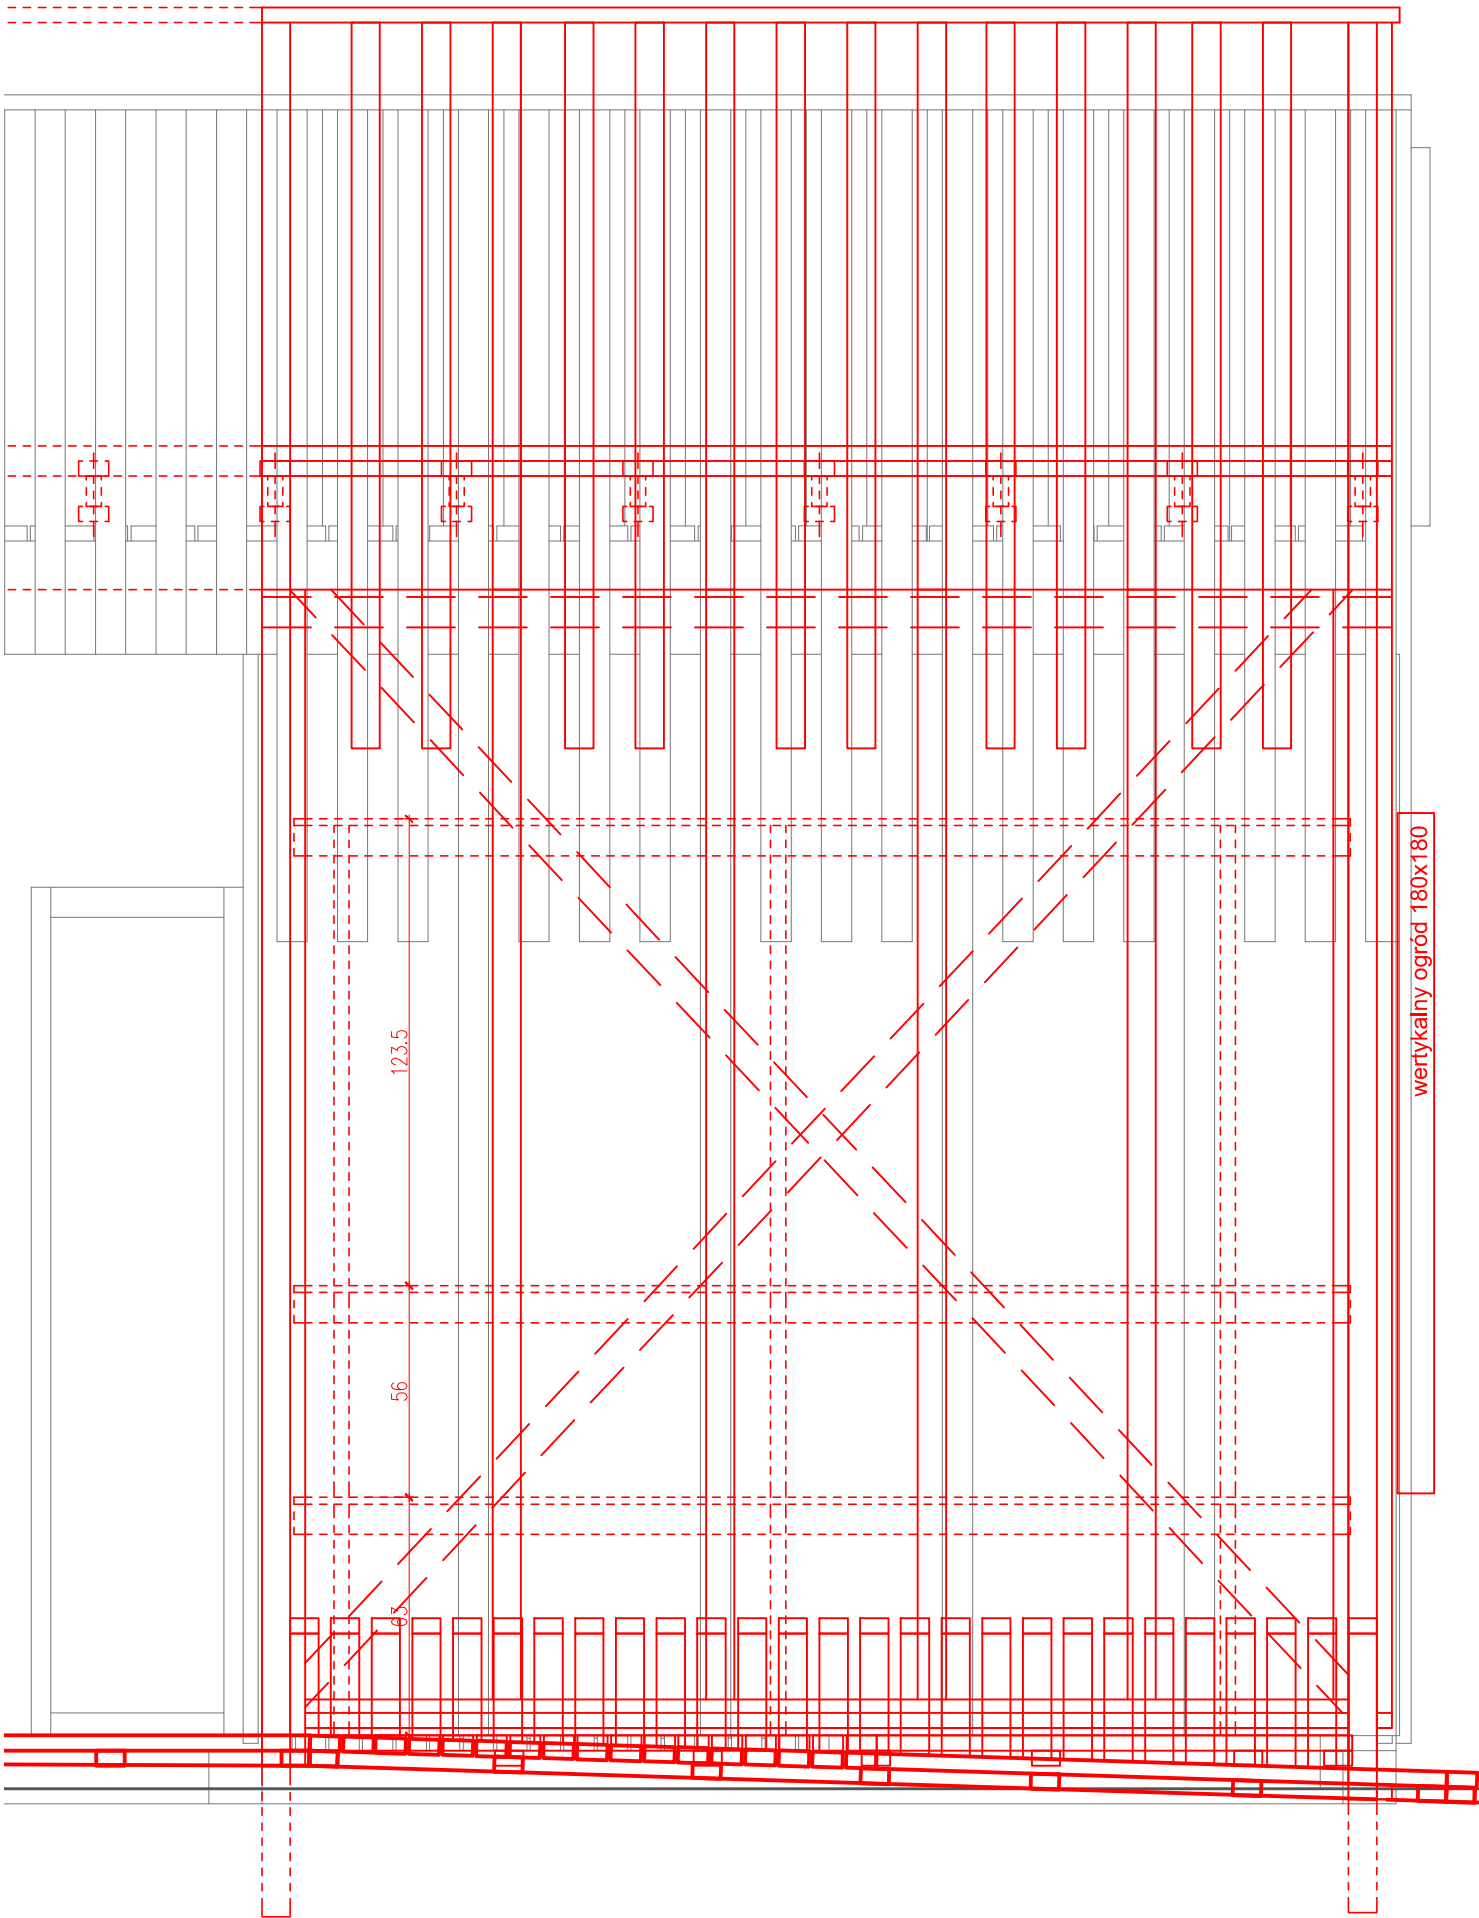

ELEWACJA WSCHODNIA / PRZEKRÓJ

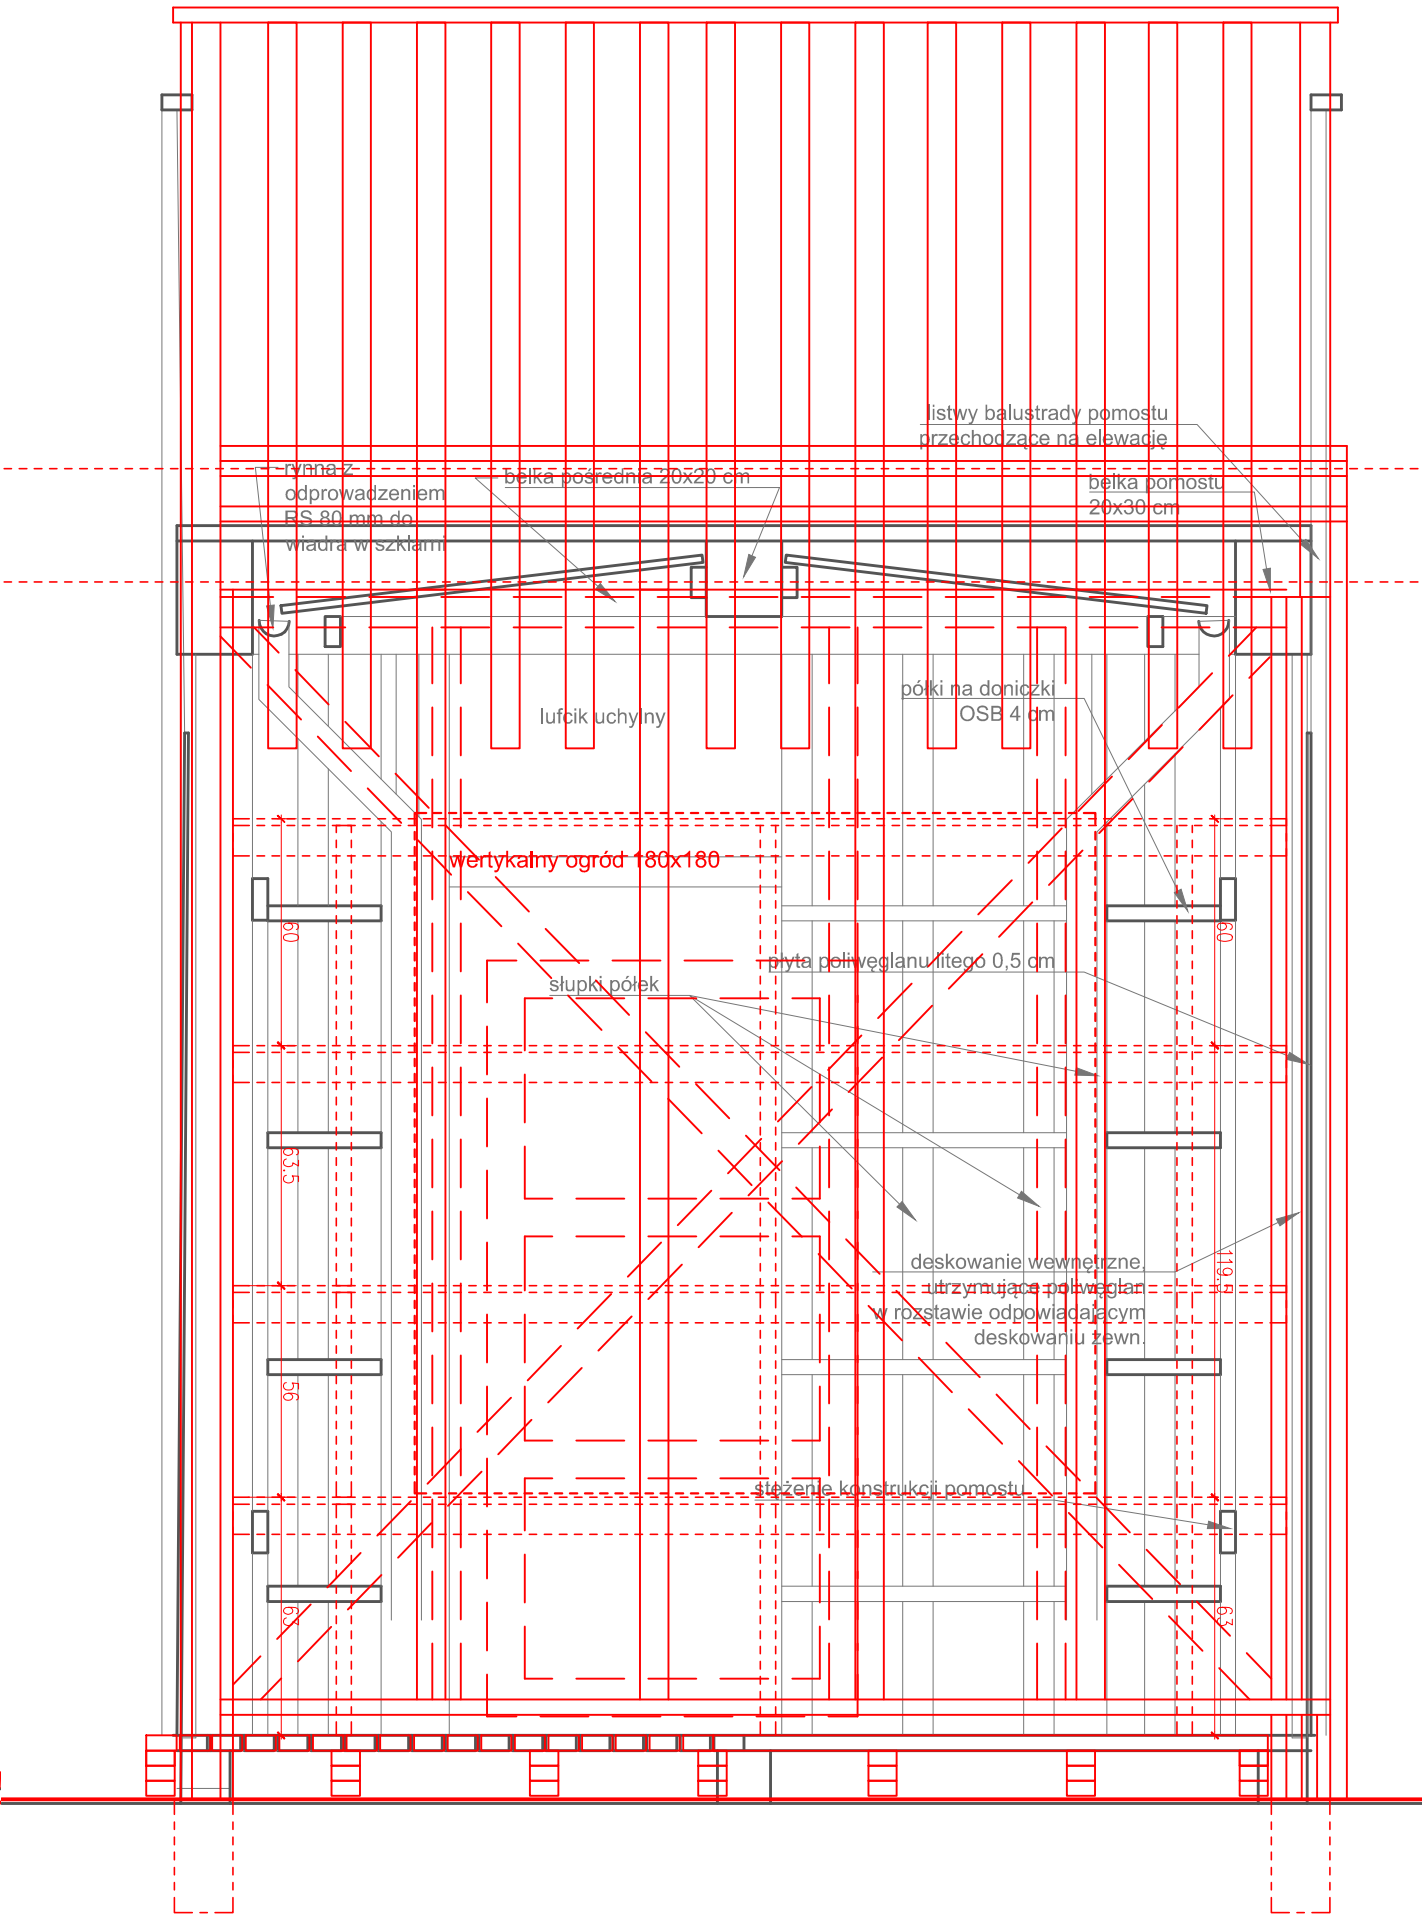


RZUT

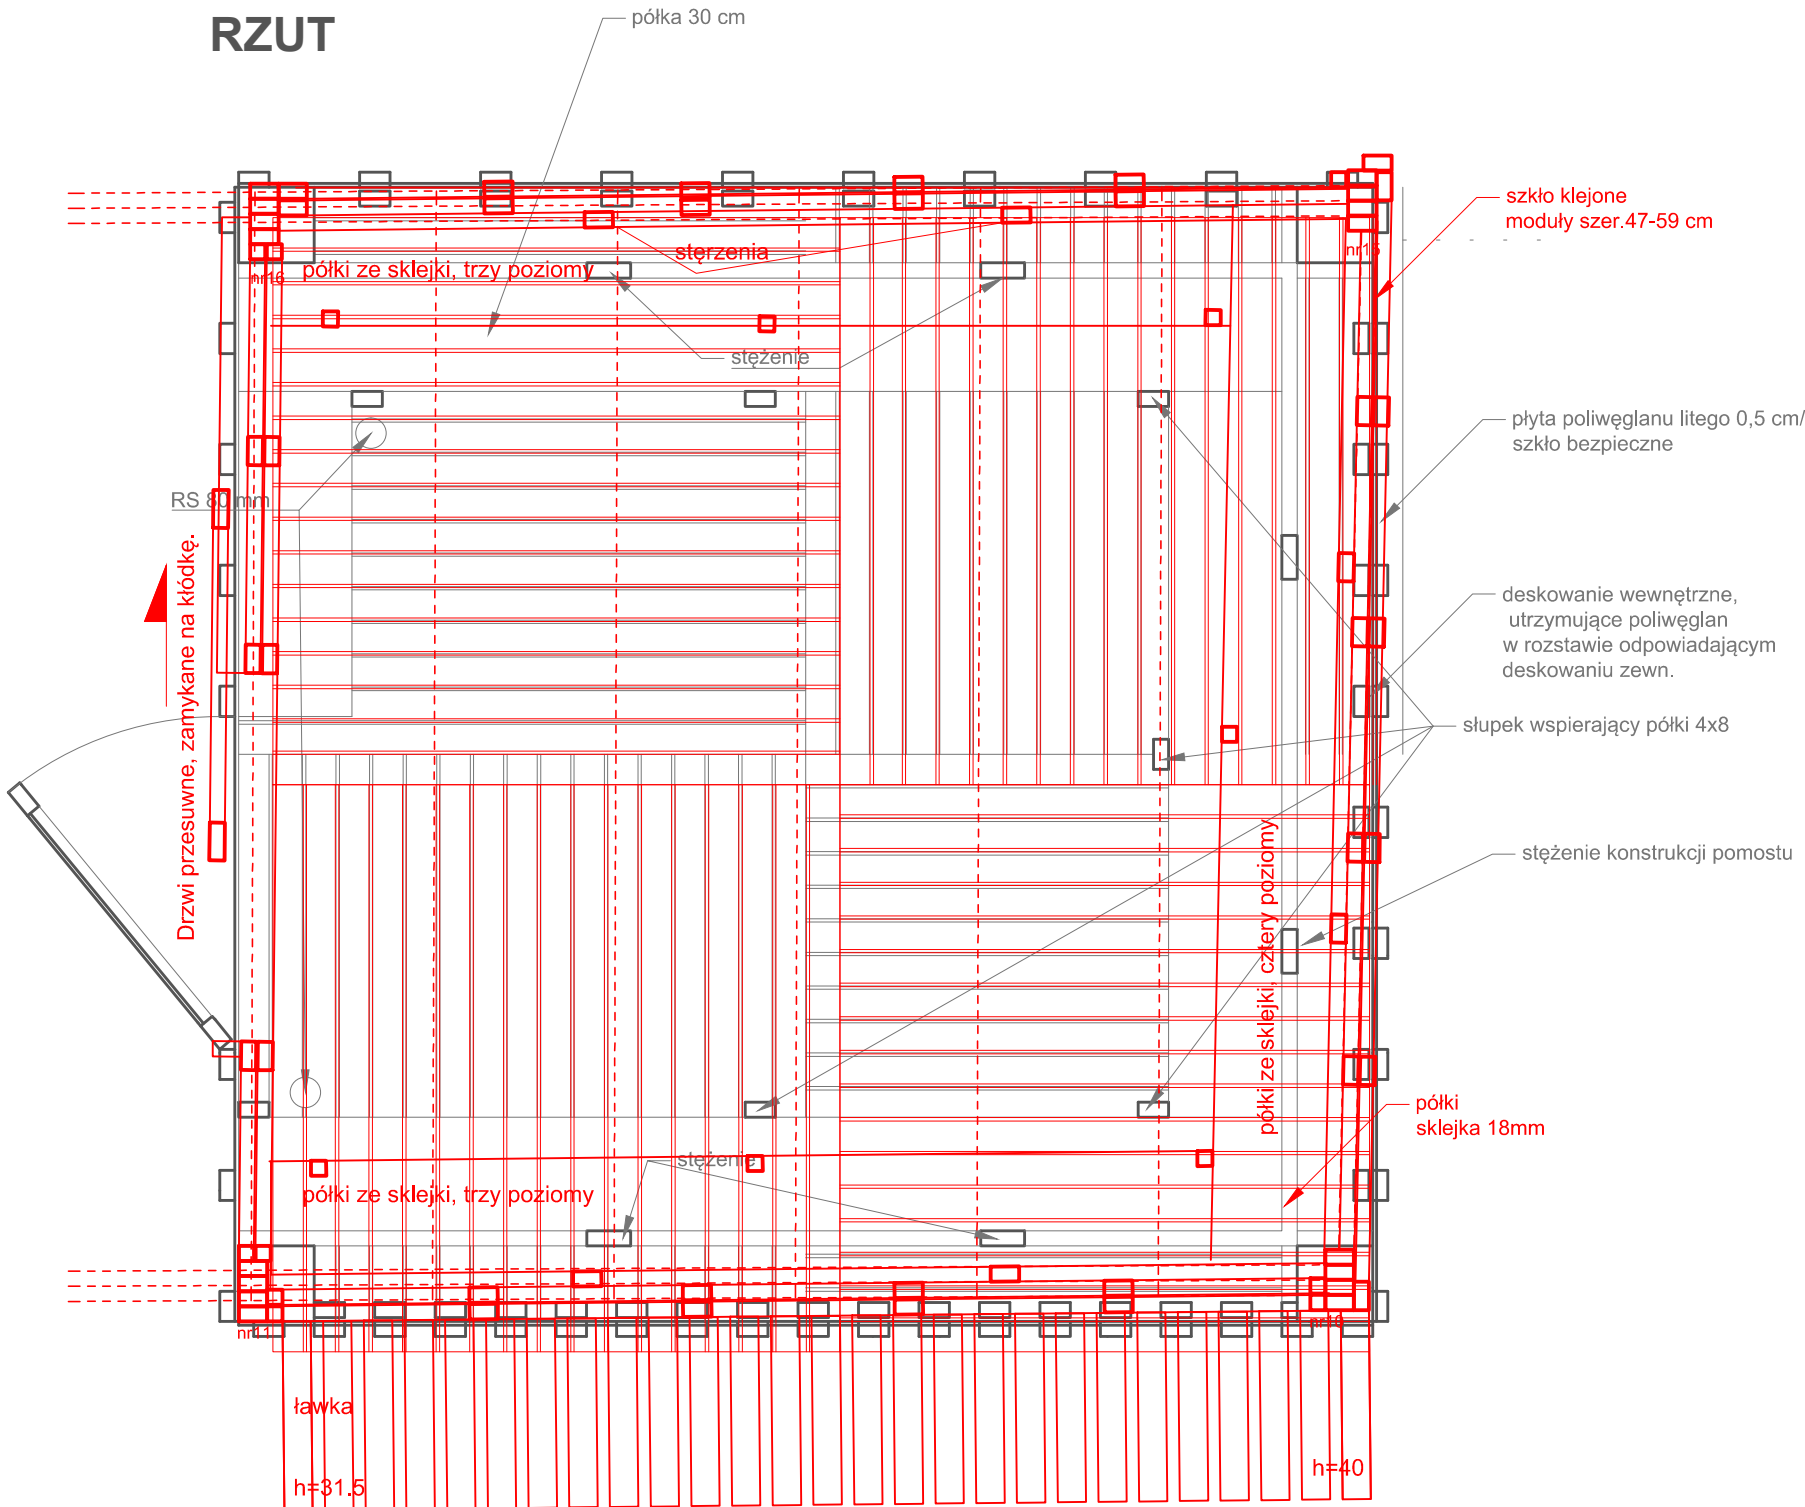


LEGENDA:		
ZWERYFIKOWANY STAN ISTNIEJĄCY		
PROJEKT ARCHITEKTONICZNY H2 ARCHITEKCI Sp. z o.o.		
PROJEKT		
WARSZAWA UL. TOWAROWA 25		
TYMCZASOWY PAWILON		
WYSTAWIENNICZO-REKREACYJNY		
"POKÓJ NA LATO"		
INWESTOR		
00-844 WARSZAWA UL. GRZYBOWSKA 79		
MUZEUM POWSTANIA WARSZAWSKIEGO		
NR PROJEKTU		
01 / 2017		
FAZA PROJEKTU		
WERYFIKACJA STANU ISTNIEJĄCEGO		
BRANŻA		
ARCHITEKTURA		
ZAWARTOŚĆ PLANU		
PENSJONAT ROŚLINKA		
PORÓWNANIE STANU ISTNIEJĄCEGO Z PROJEKTEM		
SKALA		
1:20		
A2		
REWIZJA		
DATA		
RYSOWAŁ		
NB		
DATA		
26.08.2017		
OPRACOWAŁA		
ul. Banderi 4 / 218, 01-164 Warszawa tel. 607 820 232		
mgr inż. arch. NATALIA KINGA BEROWSKA		
upr. bud. nr : LOIA/53/2011/GW		
NR RYSUNKU		
01 IN A P 00 06 0		
Numer projektu		
Faza projektu		
Branża		
Rodzaj rysunku		
Piętro		
Numer ciągły		
Rewizja		

SCHODY NA SKARPIE
PRZEKRÓJ AA

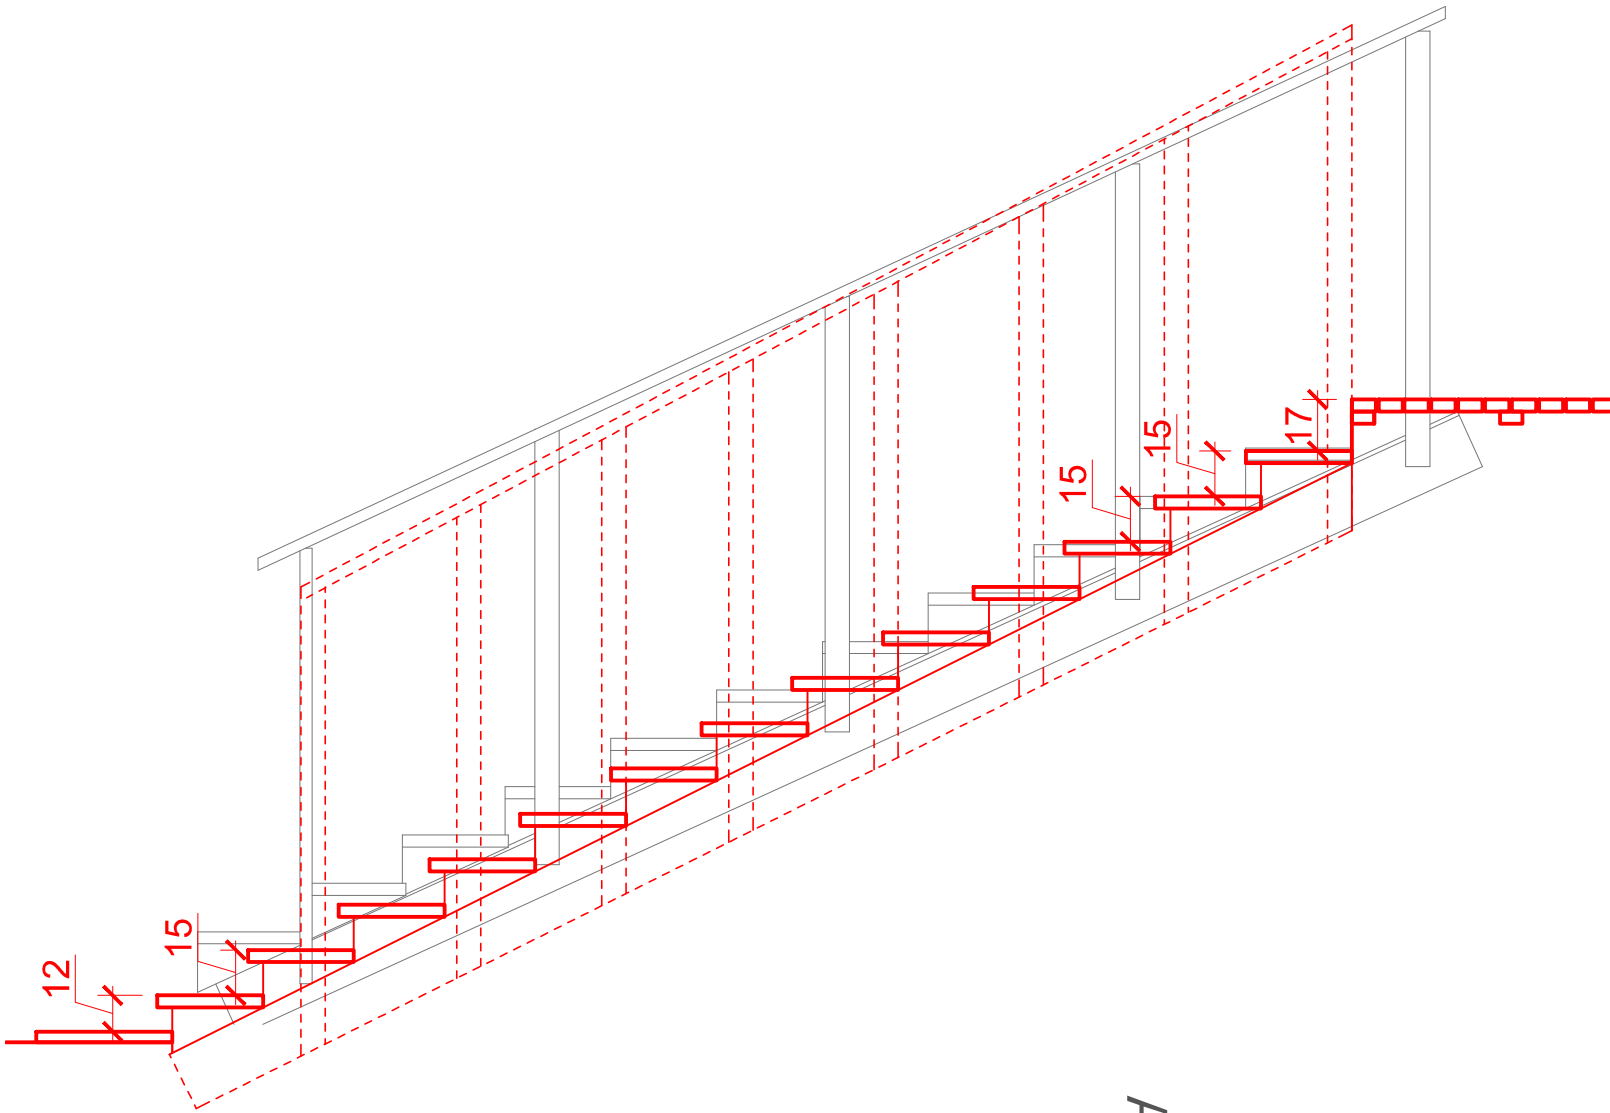


RZUT

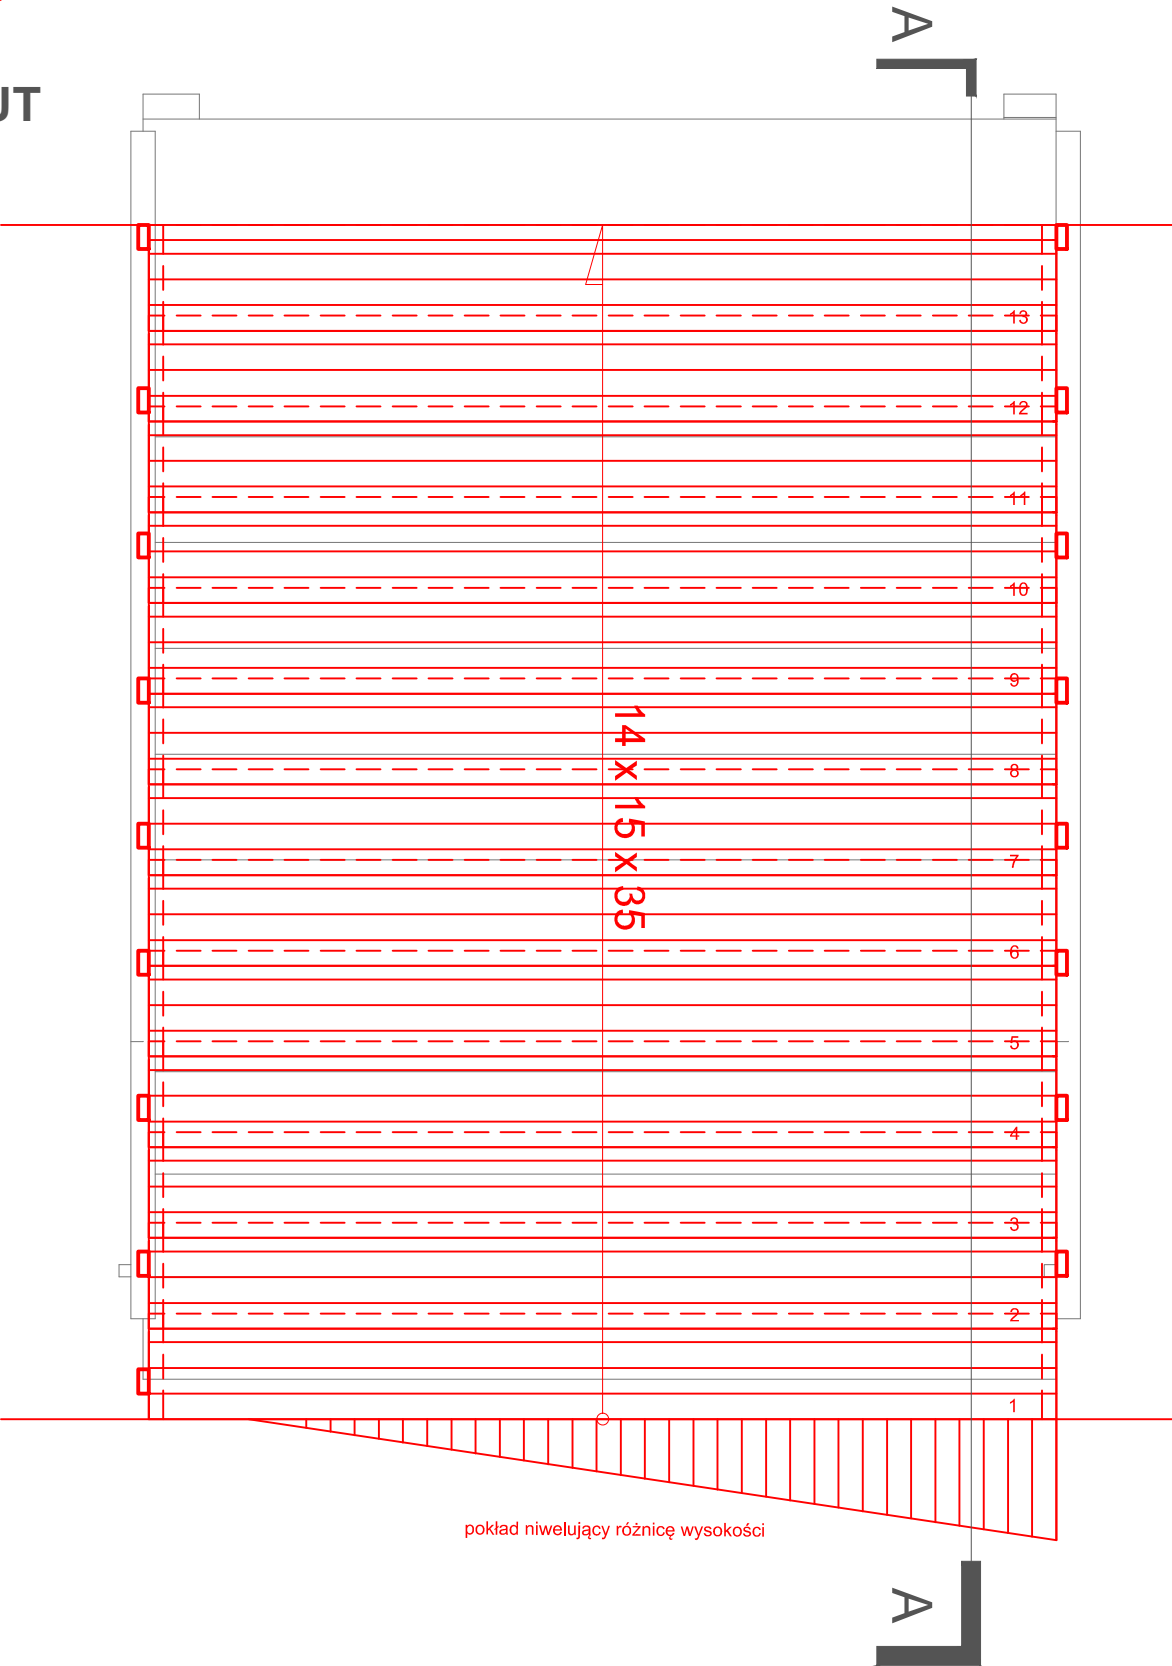


pokład niwelujący różnicę wysokości


PAWILON WEJŚCIOWY
ELEWACJA WSCHODNIA

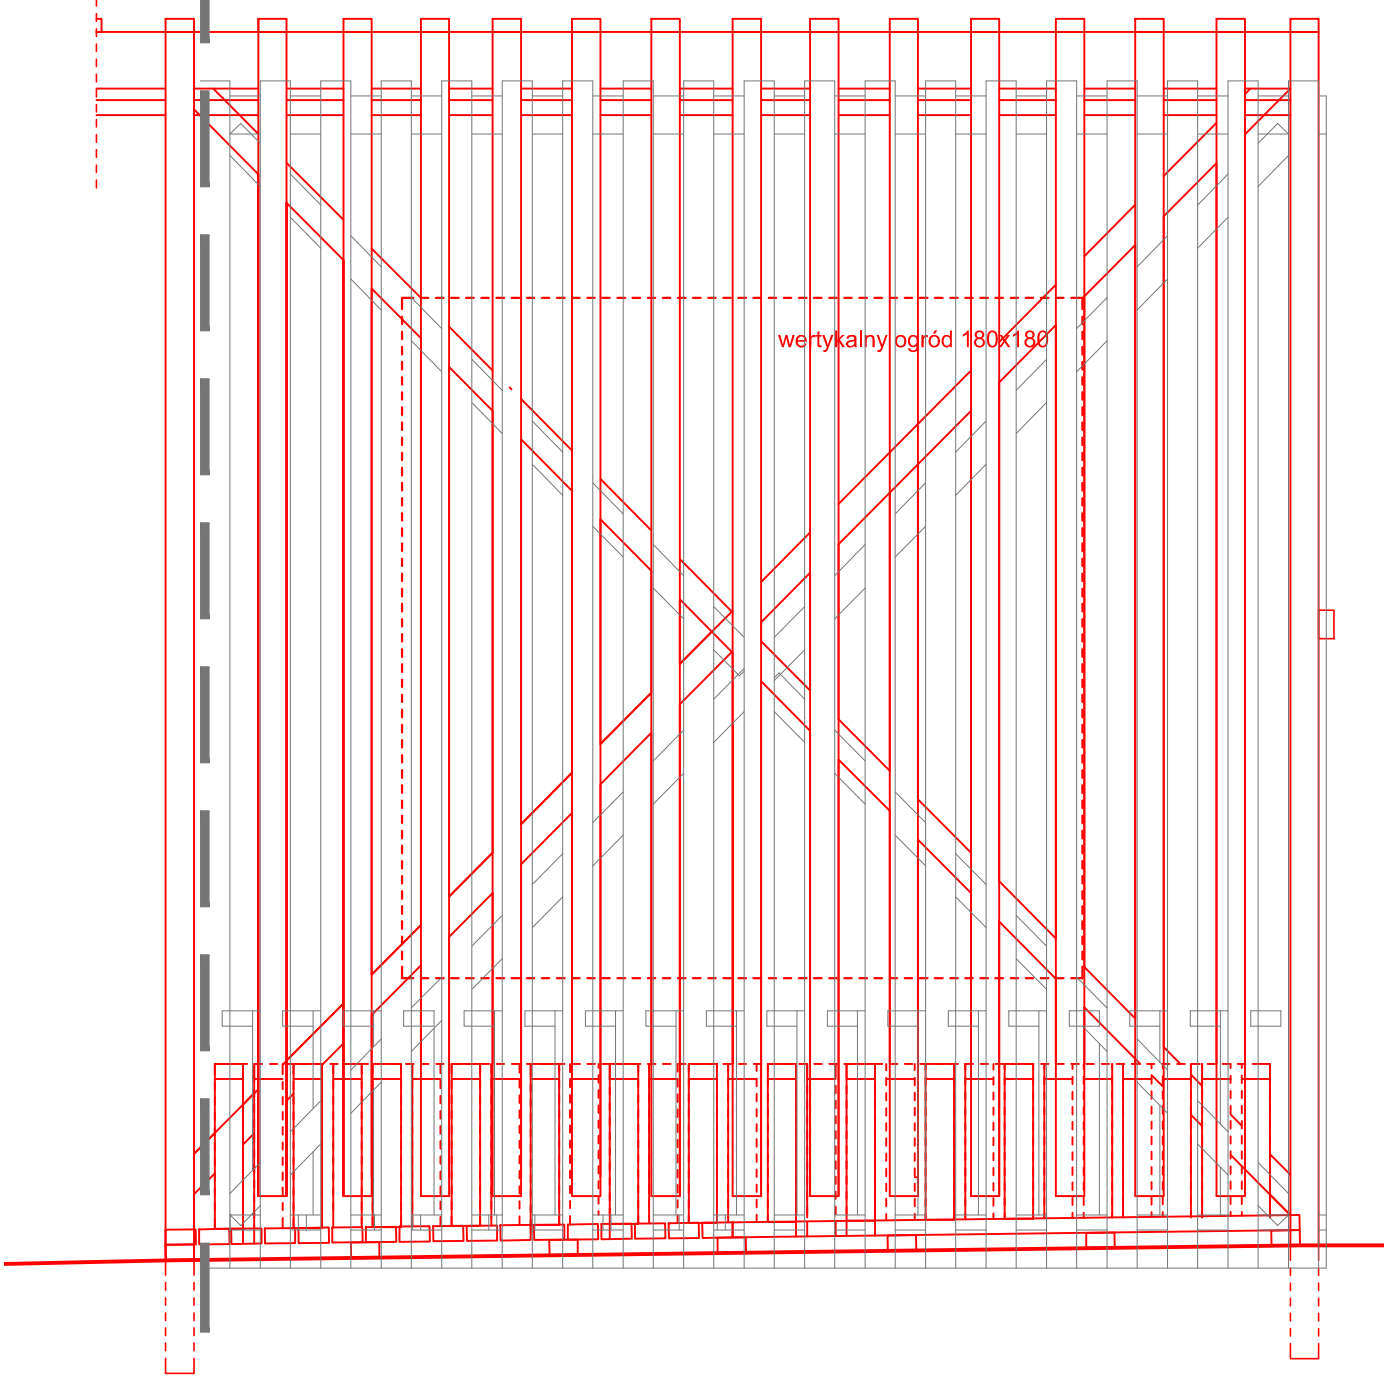


RZUT

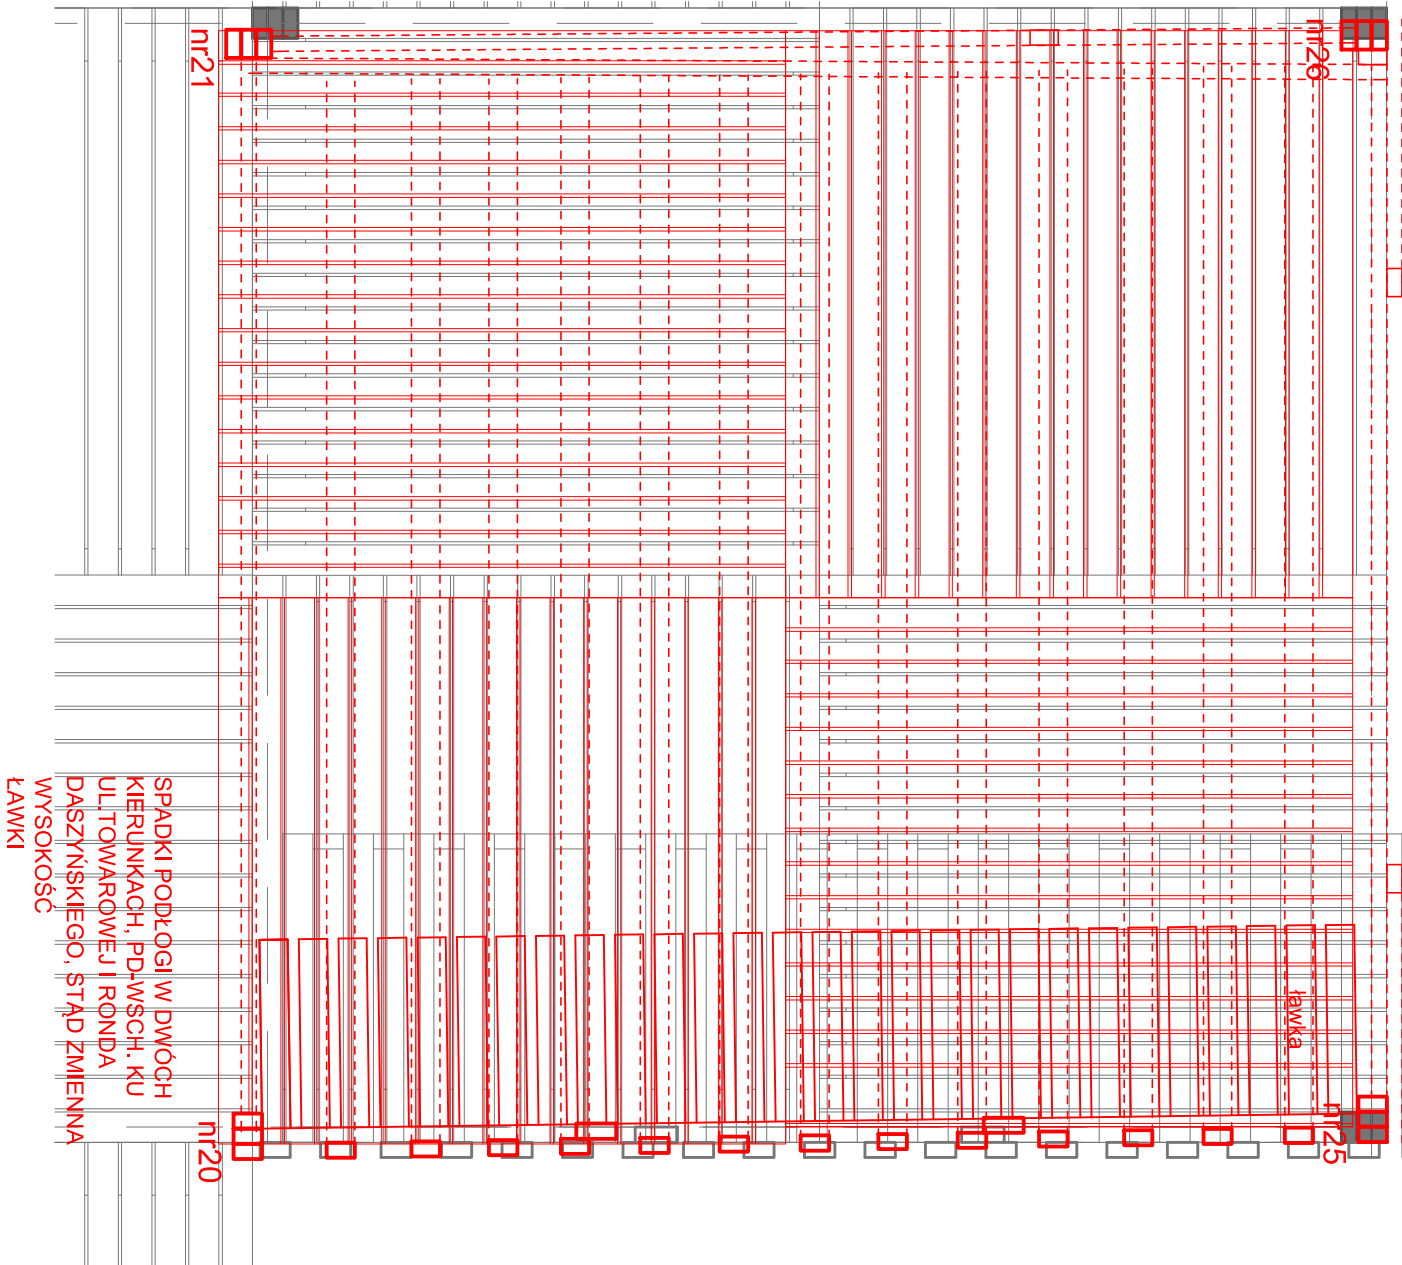

DONICA 1:20

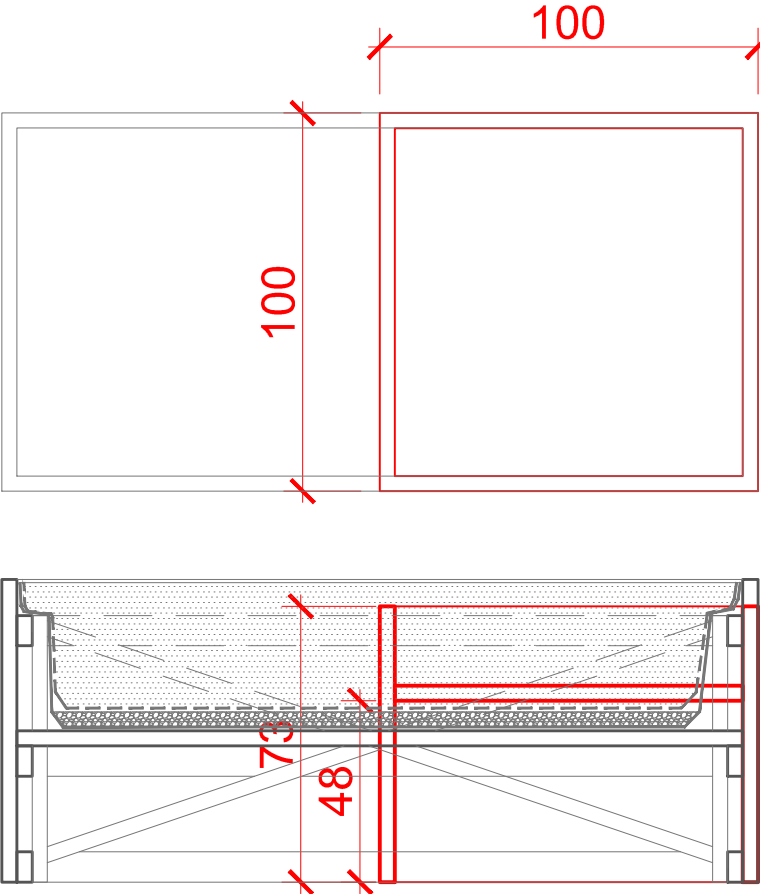


POKŁADY 1:20


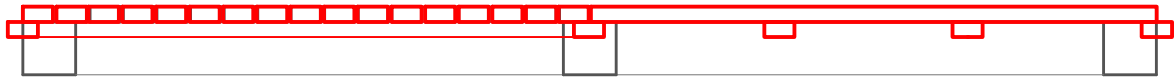


LEGENDA:						
ZWERYFIKOWANY STAN ISTNIEJĄCY						<div></div>
PROJEKT ARCHITEKTONICZNY H2 ARCHITEKCI Sp. z o.o.						<div></div>
PROJEKT		WARSZAWA UL. TOWAROWA 25				
TYMCZASOWY PAWILON WYSTAWIENNICZO-REKREACYJNY "POKÓJ NA LATO"						
INWESTOR		00-844 WARSZAWA UL. GRZYBOWSKA 79				
MUZEUM POWSTANIA WARSZAWSKIEGO						
NR PROJEKTU		01 / 2017				
FAZA PROJEKTU		WERYFIKACJA STANU ISTNIEJĄCEGO				
BRANŻA		ARCHITEKTURA				
ZAWARTOŚĆ PLANU PORÓWNANIE STANU ISTNIEJĄCEGO Z PROJEKTEM PAWILON WEJŚCIOWY SCHODY NA SKARPIE DONICA , POKŁADY						
SKALA		1:25 1:20 A2				
REWIZJA		DATA				
RYSOWAŁ		NB		DATA		26.08.2017
OPRACOWAŁA		ul. Banderii 4 / 218, 01-164 Warszawa tel. 607 820 232				
mgr inż. arch. NATALIA KINGA BEROWSKA						
upr. bud. nr : LOIA/53/2011/GW						
NR RYSUNKU						
01 INAP 0700 0						
Numer projektu	Faza projektu	Branża	Rodzaj rysunku	Numer ciągły	Piętro	Rewizja

A: RZUT

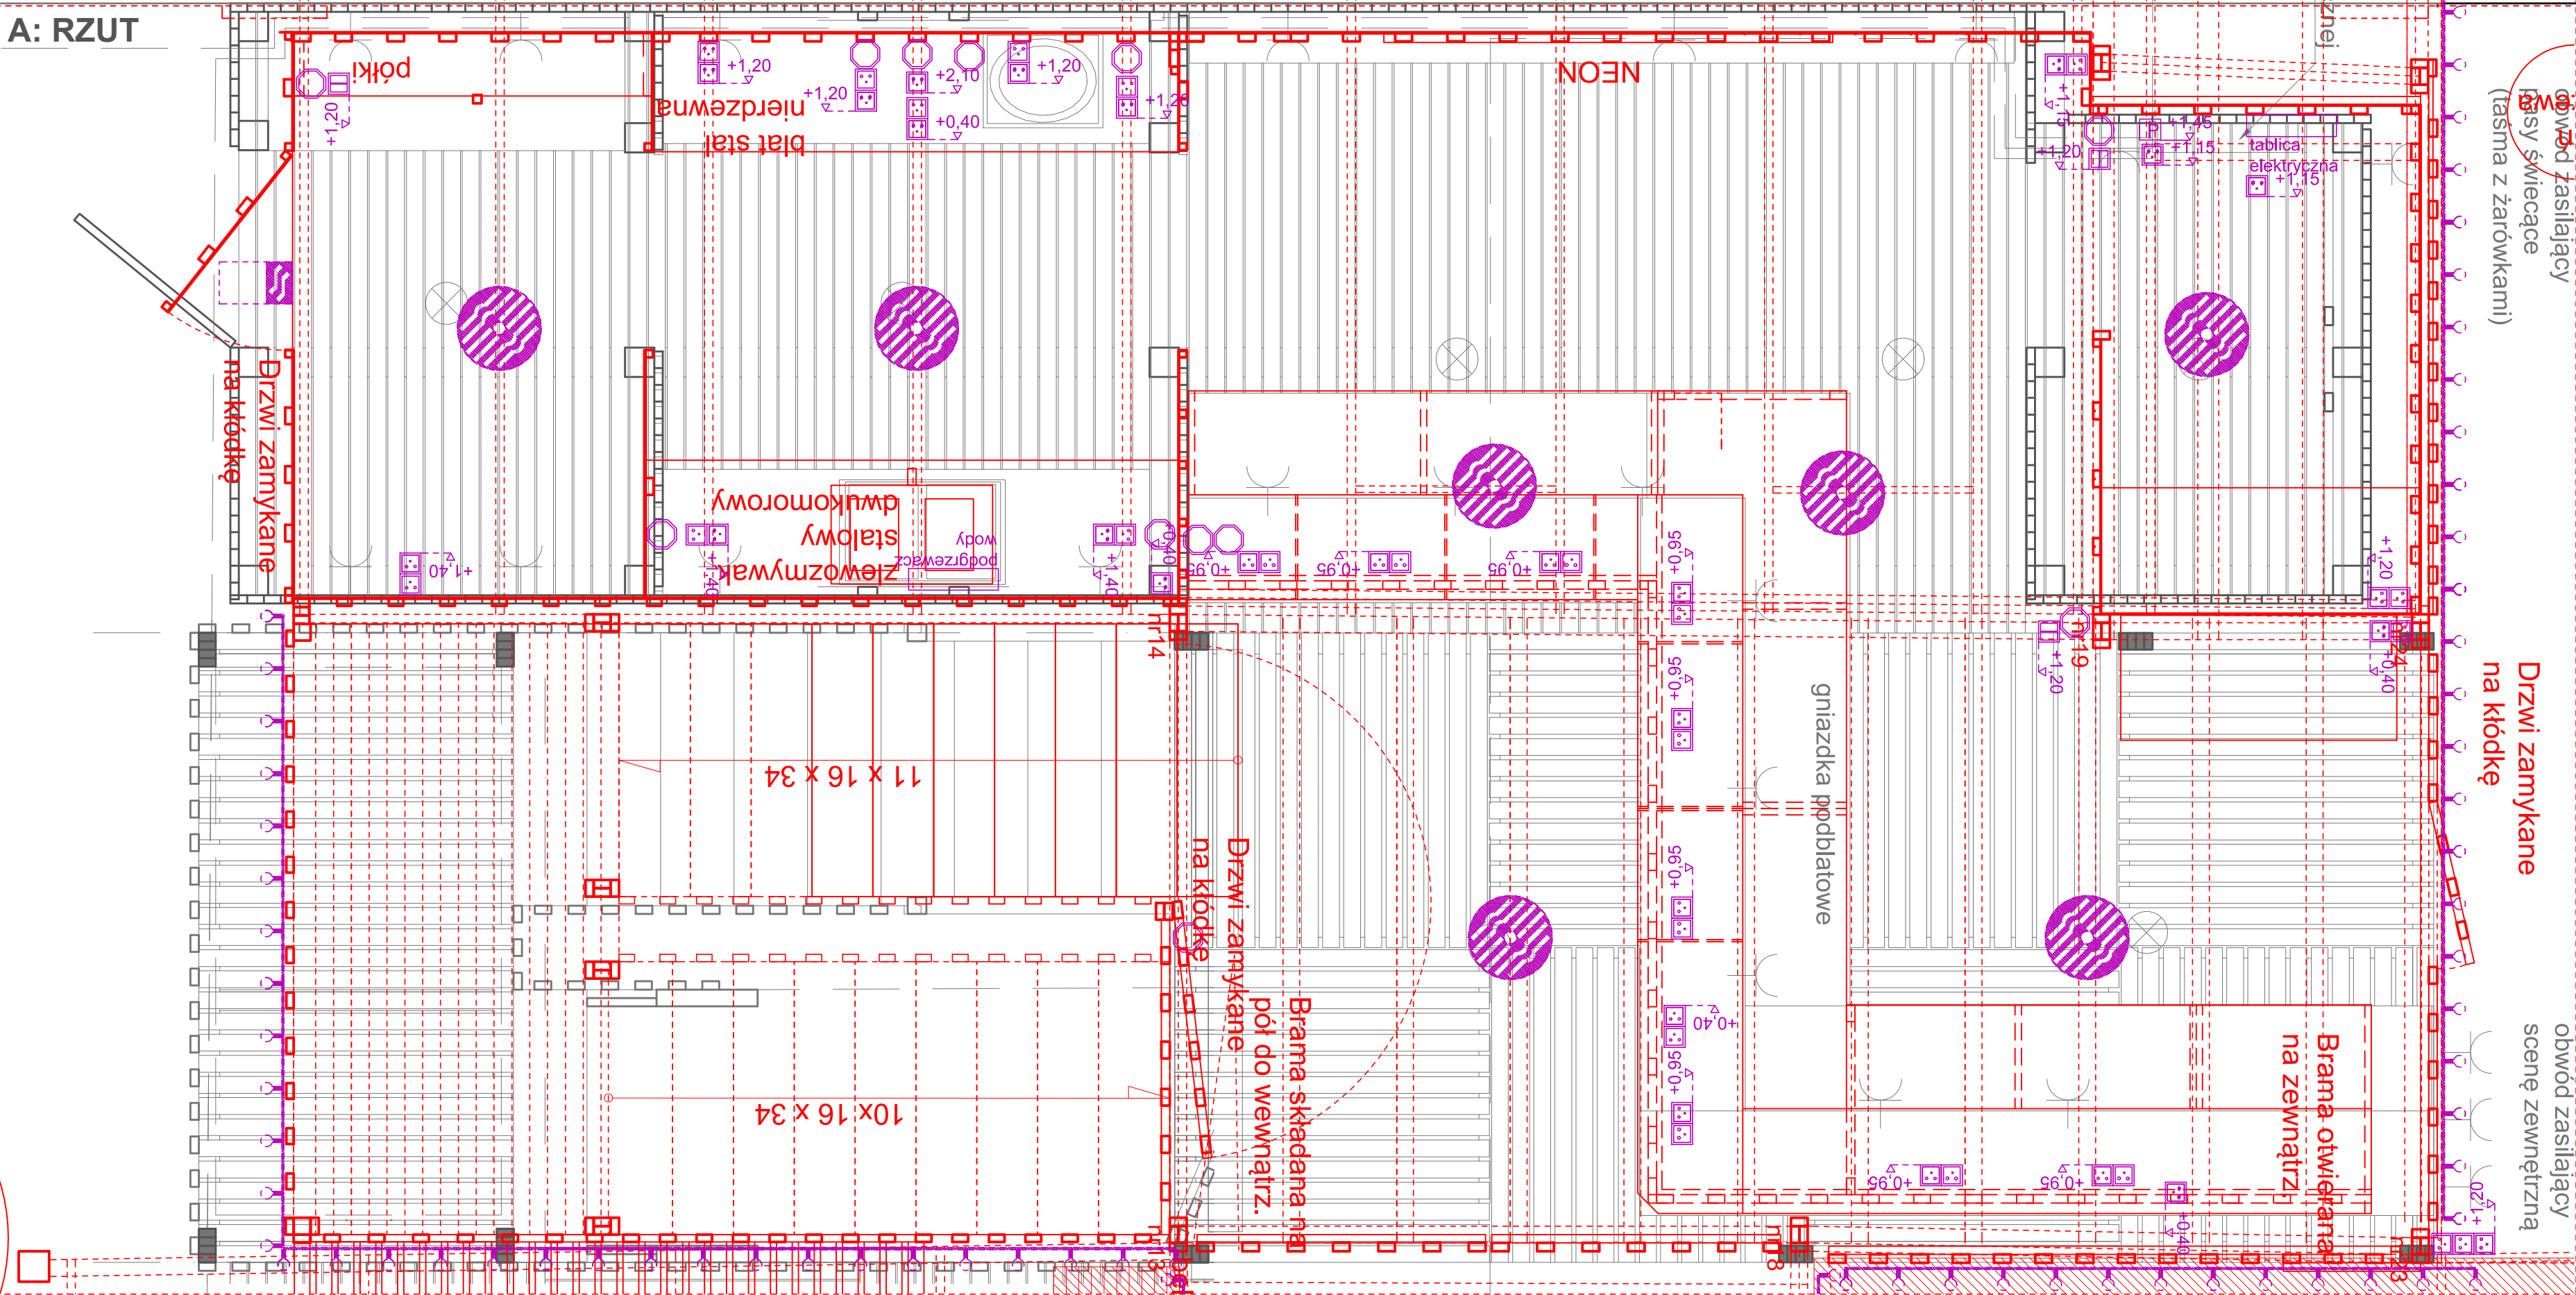


B: ELEWACJA WSCHODNIA

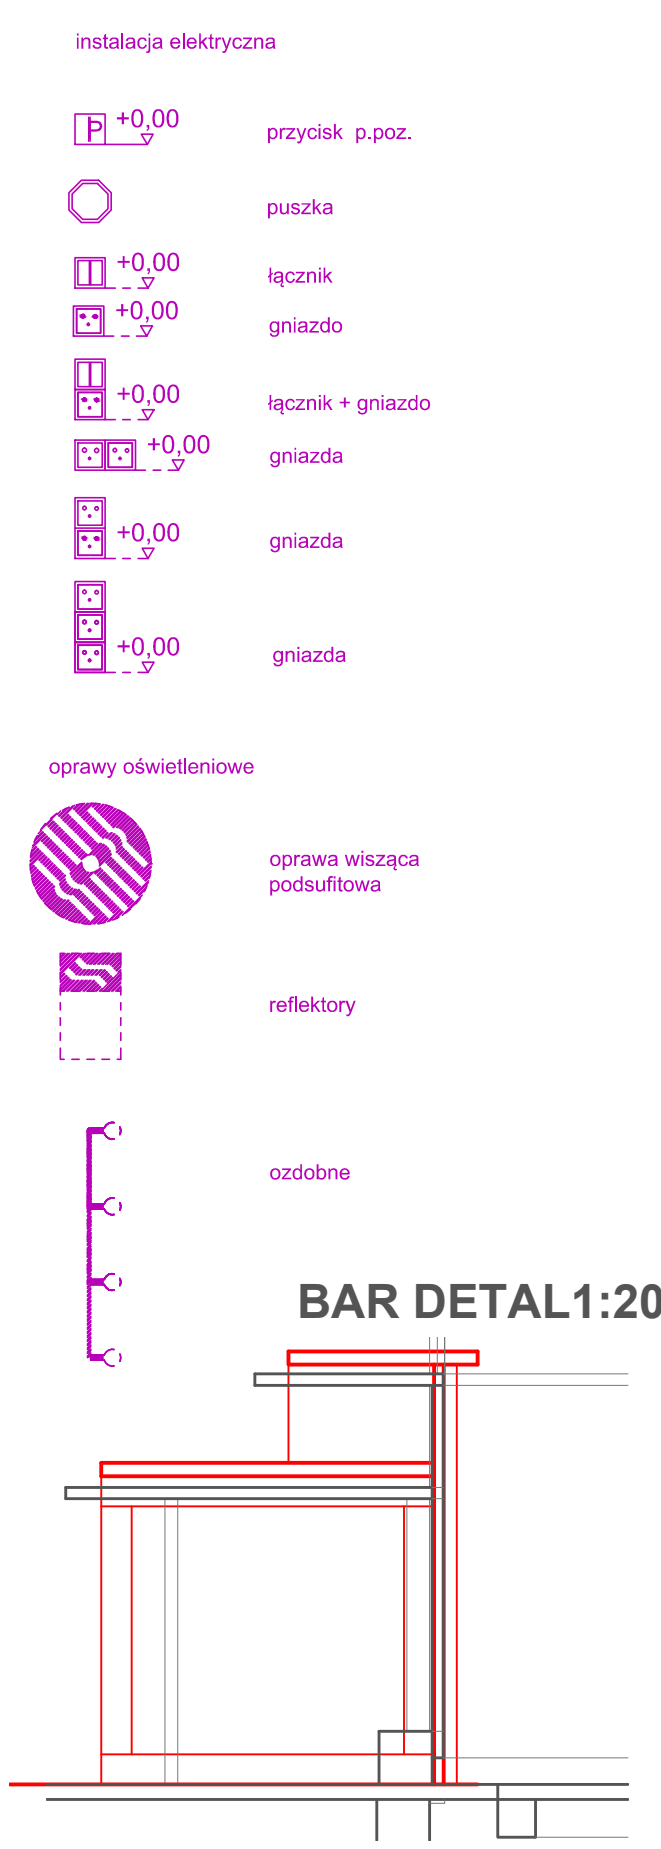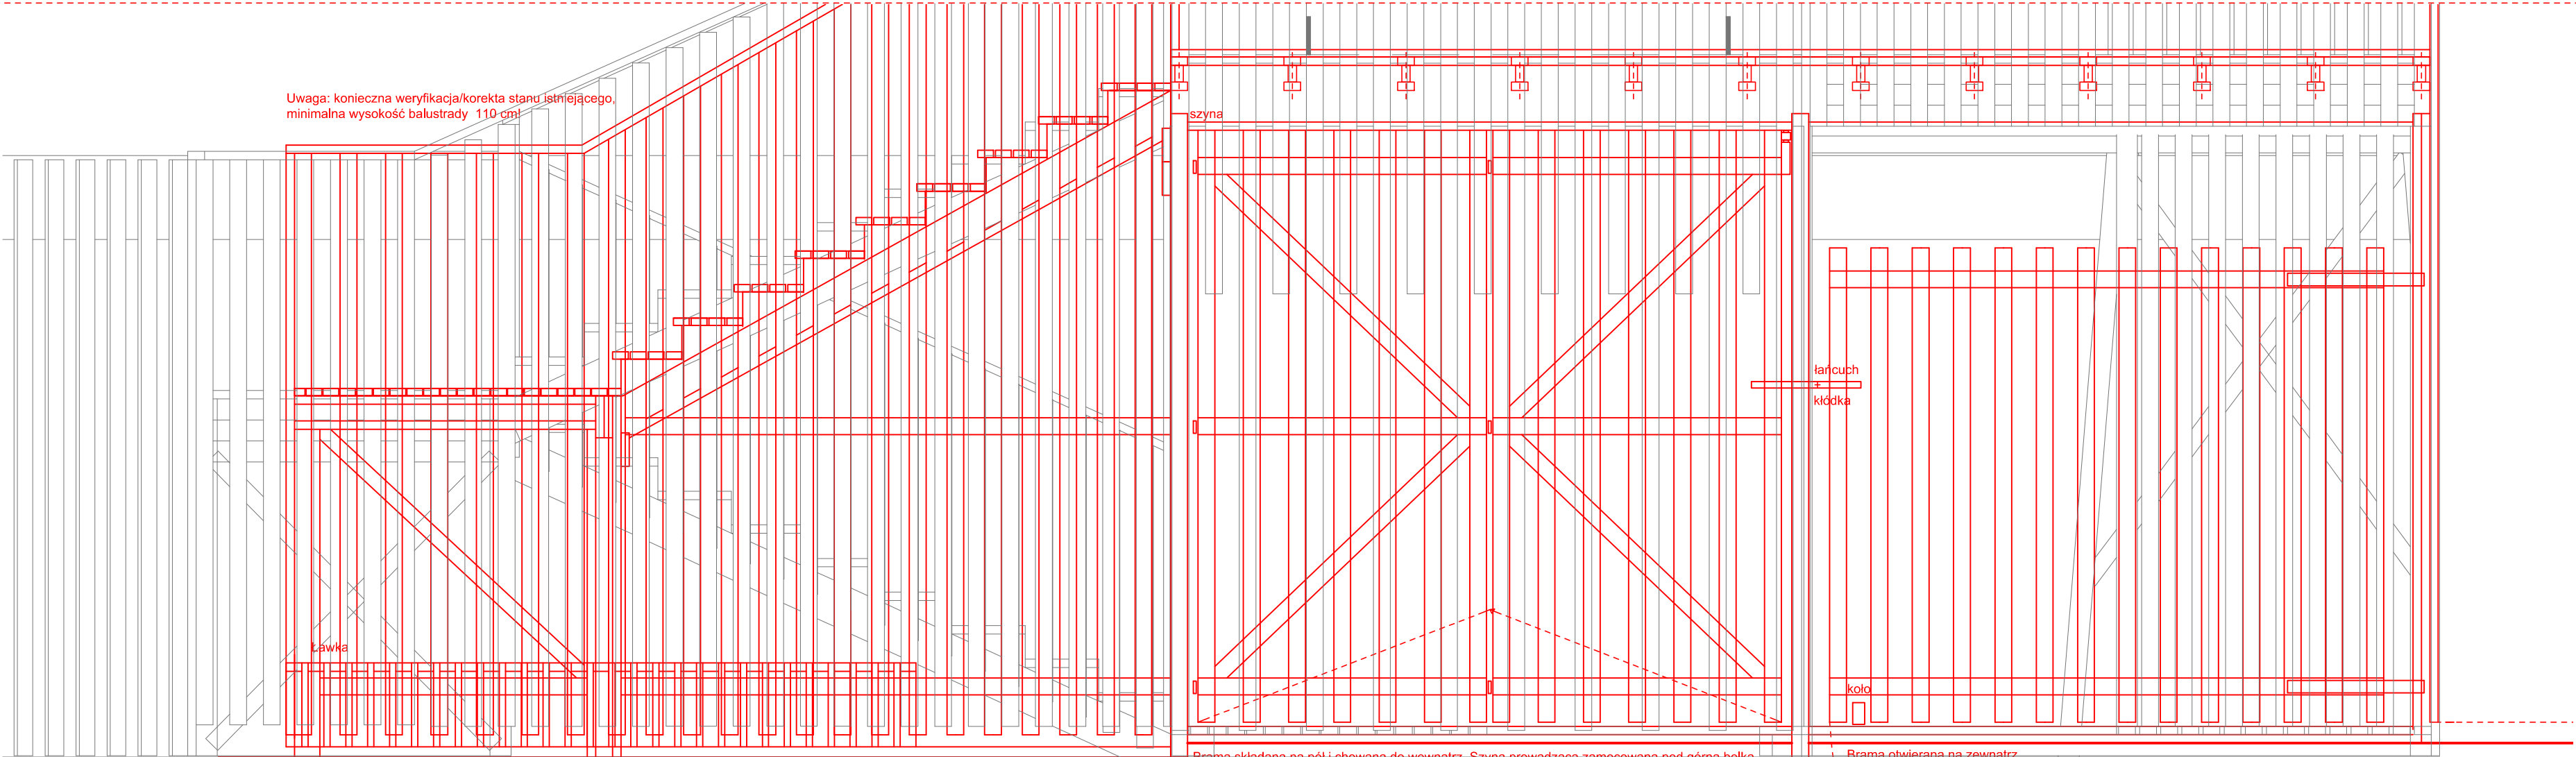


LEGENDA:		<div></div>	<div></div>			
ZWERYFIKOWANY STAN ISTNIEJĄCY						
PROJEKT ARCHITEKTONICZNY H2 ARCHITEKCI Sp. z o.o.						
PROJEKT		WARSZAWA UL. TOWAROWA 25				
TYMCZASOWY PAWILON WYSTAWIENNICZO-REKREACYJNY "POKÓJ NA LATO"						
INWESTOR		00-844 WARSZAWA UL. GRZYBOWSKA 79				
MUZEUM POWSTANIA WARSZAWSKIEGO						
NR PROJEKTU		01 / 2017				
FAZA PROJEKTU		WERYFIKACJA STANU ISTNIEJĄCEGO				
BRANŻA		ARCHITEKTURA				
ZAWARTOŚĆ PLANU PORÓWNANIE STANU ISTNIEJĄCEGO Z PROJEKTEM						
3AR A: RZUT B: ELEWACJA WSCH.						
SKALA	1:25	A2				
REWIZJA		DATA				
RYSOWAŁ	NB	DATA	26.08.2017			
OPRACOWAŁA		ul. Banderii 4 / 218, 01-164 Warszawa tel. 607 820 232				
mgr inż. arch. NATALIA KINGA BEROWSKA						
pr. bud. nr : LOIA/53/2011/GW						
NR RYSUNKU						
01 IN A P 00 08 0						
Numer projektu	Faza projektu	Branża	Rodzaj rysunku	Piętro	Numer ciągły	Rewizja

RZUT KONSTRUKCJI

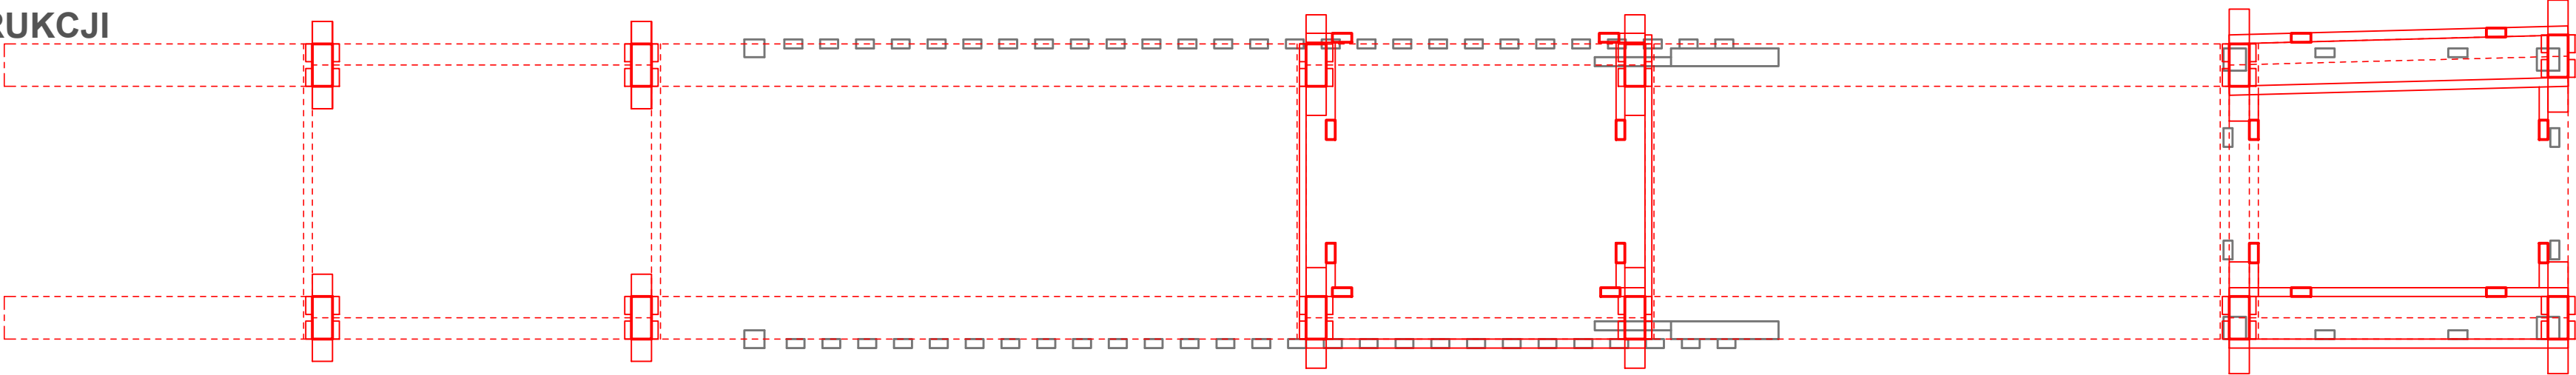



A: RZUT SCHODÓW

pokład niwelujący różnicę wysokości
Uwaga: konieczna korekta stanu istniejącego , maksymalne dopuszczalne światło / dystans między balaskami przy balustradach 12 cm!

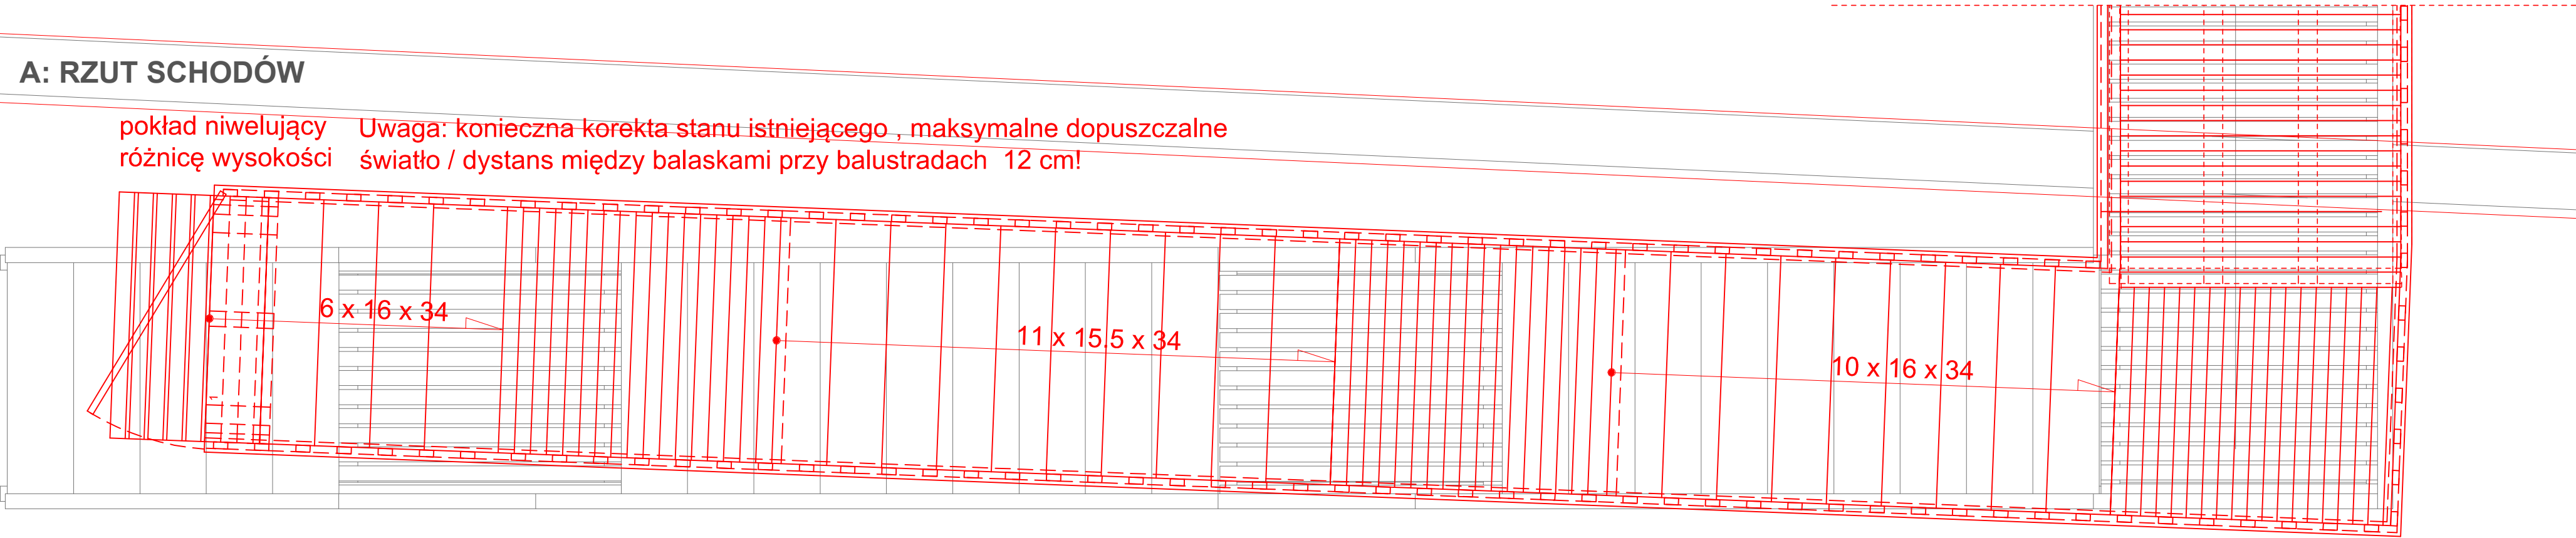

B: WIDOK

bramka zamykana na kłódkę mocowania na zawiasach na froncie schodów

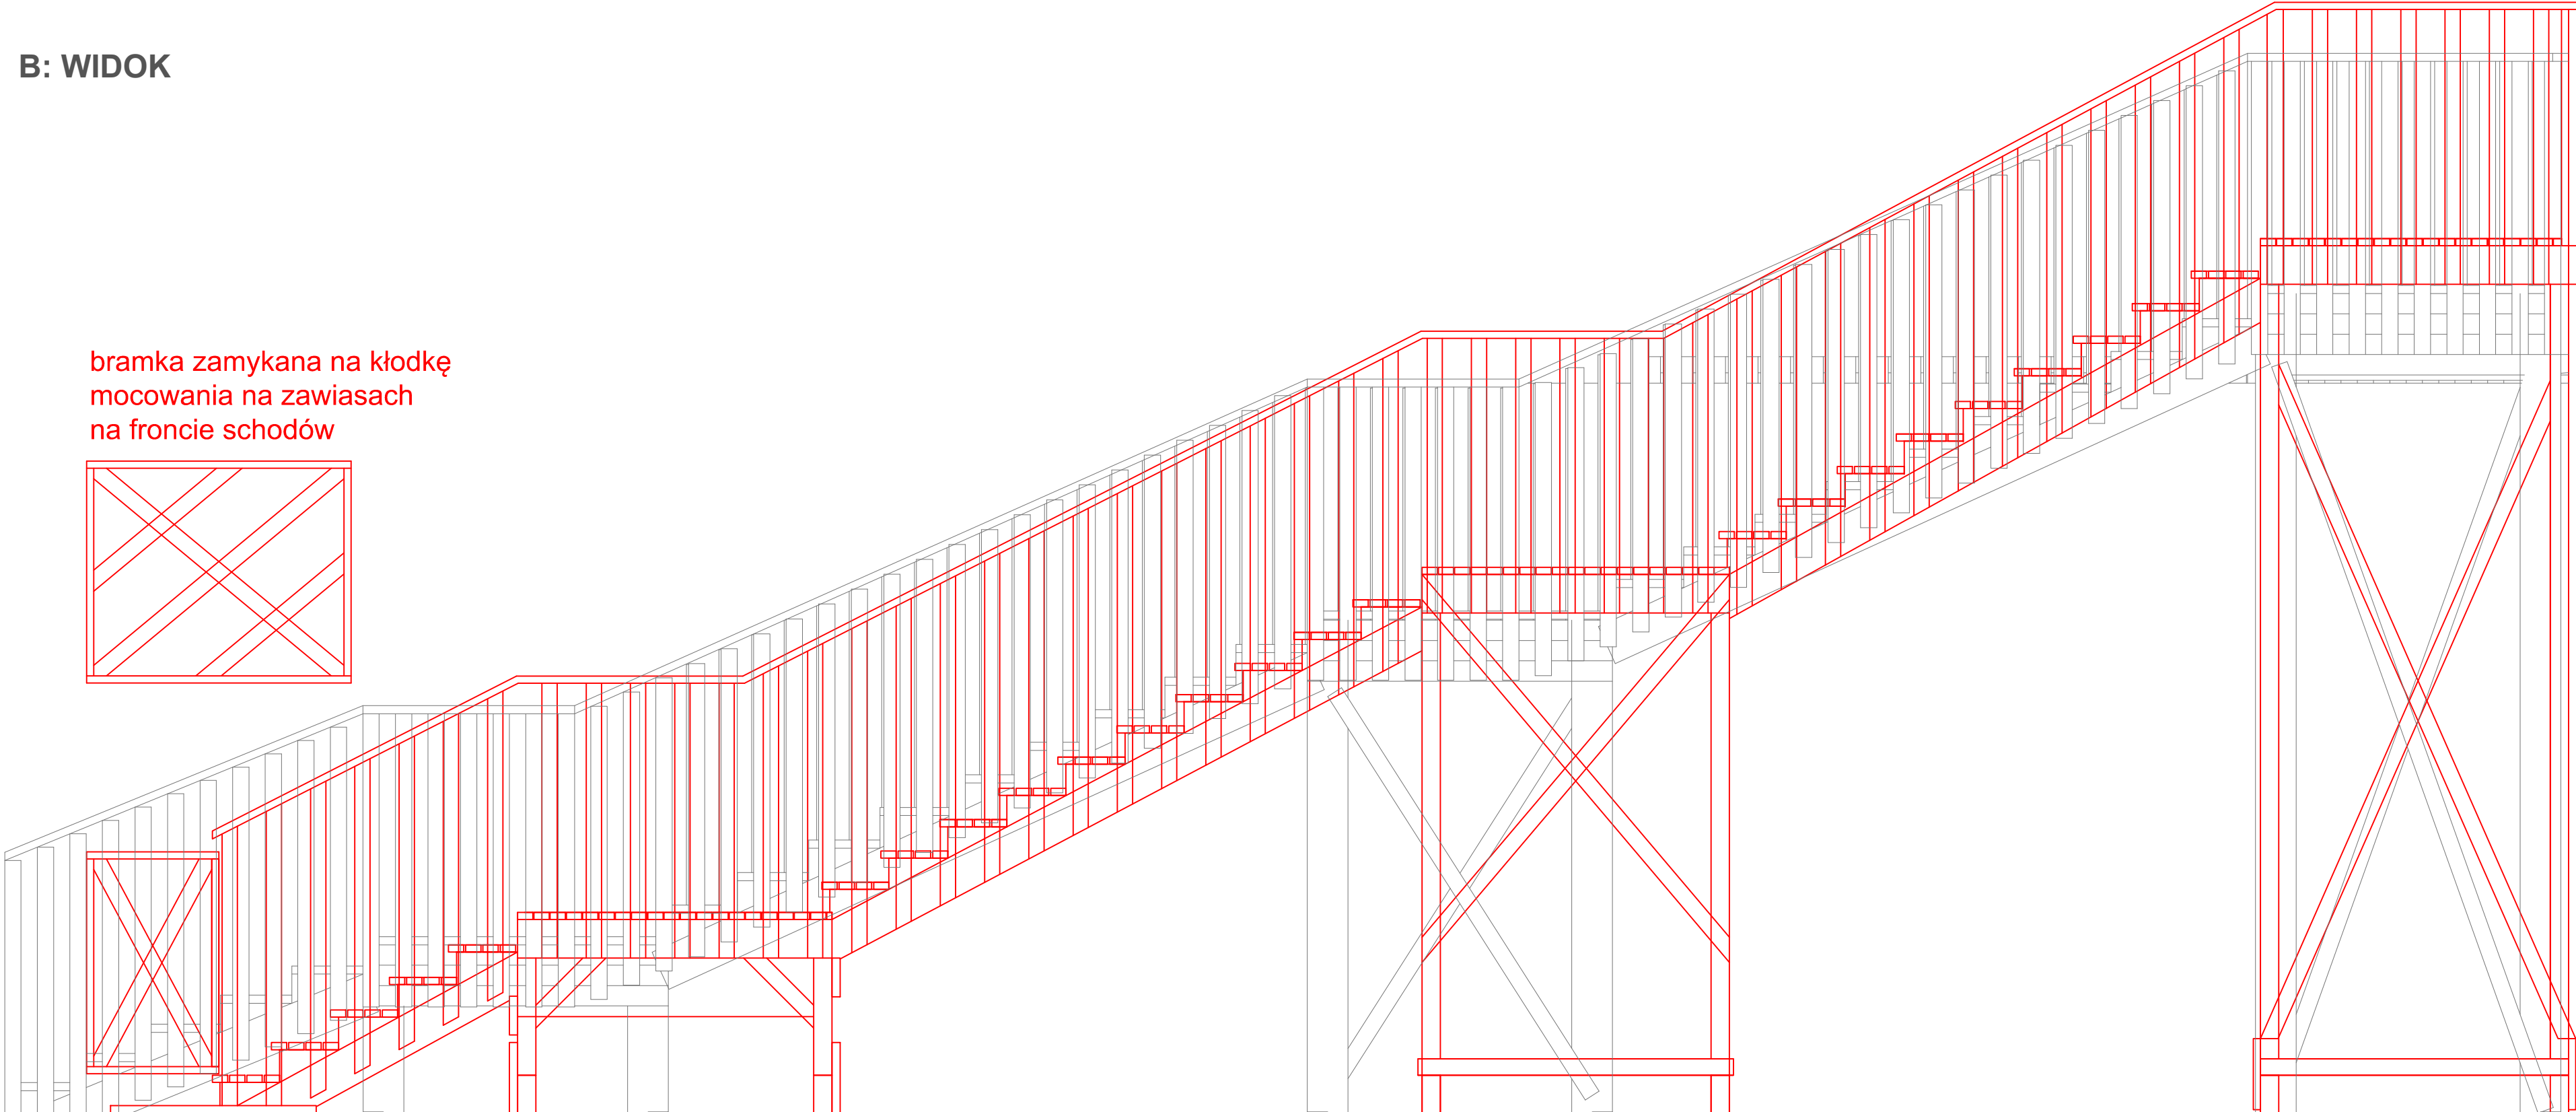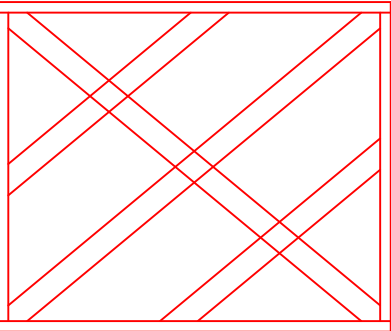

LEGENDA:						
ZWERYFIKOWANY STAN ISTNIEJĄCY	<div></div>					
PROJEKT ARCHITEKTONICZNY H2 ARCHITEKCI Sp. z o.o.						
<div></div>						
PROJEKT						
WARSZAWA UL. TOWAROWA 25						
TYMCZASOWY PAWILON WYSTAWIENNICZO-REKREACYJNY "POKÓJ NA LATO"						
INWESTOR						
00-844 WARSZAWA UL. GRZYBOWSKA 79						
MUZEUM POWSTANIA WARSZAWSKIEGO						
<div></div>						
NR PROJEKTU	01 / 2017					
FAZA PROJEKTU	WERYFIKACJA STANU ISTNIEJĄCEGO					
BRANŻA	ARCHITEKTURA					
ZAWARTOŚĆ PLANU PORÓWNANIE STANU ISTNIEJĄCEGO Z PROJEKTEM						
SCHODY MUZEUM A: RZUT B: WIDOK						
SKALA	1:25 A2					
REWIZJA	DATA					
RYSOWAL	NB DATA 26.08.2017					
OPRACOWAŁA ul. Banderii 4 / 218, 01-164 Warszawatel. 607 820 232						
mgr inż. arch. NATALIA KINGA BEROWSKA						
upr. bud. nr : LOIA/53/2011/GW						
NR RYSUNKU						
01 INAP 0900 0						
Numer projektu	Faza projektu	Branża	Rodzaj rysunku	Numer ciągły	Piętro	Rewizja



Instalacja elektryczna

- przycisk p.p.z.
- puszka
- łącznik
- gniazdo
- łącznik + gniazdo
- gniazda
- gniazda
- gniazda

oprawy oświetleniowe

- oprawa wisząca podsuflowa
- reflektory
- codzienne

LEGENDA:	
ZWERYFIKOWANY STAN ISTNIEJĄCY	
PROJEKT ARCHYTEKTONICZNY H2 ARCHITEKCI Sp. z o.o.	
PROJEKT	WARSZAWA UL. TOWAROWA 25
TYMCZASOWY PAVILON WYSTAWIENICZO-REKREACYJNY "POKOJ NA LATO"	
INWESTOR	00-844 WARSZAWA UL. GRZYBOWSKA 79
MUZEUM POWSTANIA WARSZAWSKIEGO	
NR PROJEKTU	01/2017
FAZA PROJEKTU	WERYFIKACJA STANU ISTNIEJĄCEGO
BRANŻA	ARCHITEKTURA
ZAWARTOŚĆ PLANU	
PORÓWNIANIE STANU ISTNIEJĄCEGO Z PROJEKTEM	
ELEKTRYKA	
RZUT PRZYZIEMIEM+ POMOST	
SKALA	1:50
REWIZJA	AG
RYSOWAŁ	NB
DATA	26.08.2017
OPRACOWAŁA	
NR RYSUNKU	
01 IN A P 00 10 0	
