

Nr ks. rob. 122/2018  
Nr KERG : GD-13.6640.9582.2018

INWENTARYZACJA POWYKONAWCZA

przebudowy drenażu i warstw boiska do piłki nożnej, budowy 8 masztów oświetleniowych służących jednocześnie do zainstalowania piłkochwyłów, fragmentu ogrodzenia, nawierzchni utwardzonych, podejść do instalacji elektr. i wod.-kan. w związku z modernizacją boiska dla rozywek klasy okręgowej A,B i C

SKALA 1:500

woj: małopolskie

m. Kraków

126102\_9.0052 Nowa Huta

Nr ident. jedn. Nr obiektu Nazwa jedn. ewid.

działka: 7/18

ul. Jana Pawła II

Nr KERG : GD-13.6640.9582.2018


Układ współrz. : "2000"

Układ wysokości : KRÓNSZTADT 86

Data opracowania

30.11.2018r.

Usytuowanie obiektu jest zgodne z planem zagospodarowania i decyzją nr 160/6740.2/2018 z dn. 09.02.2018r.

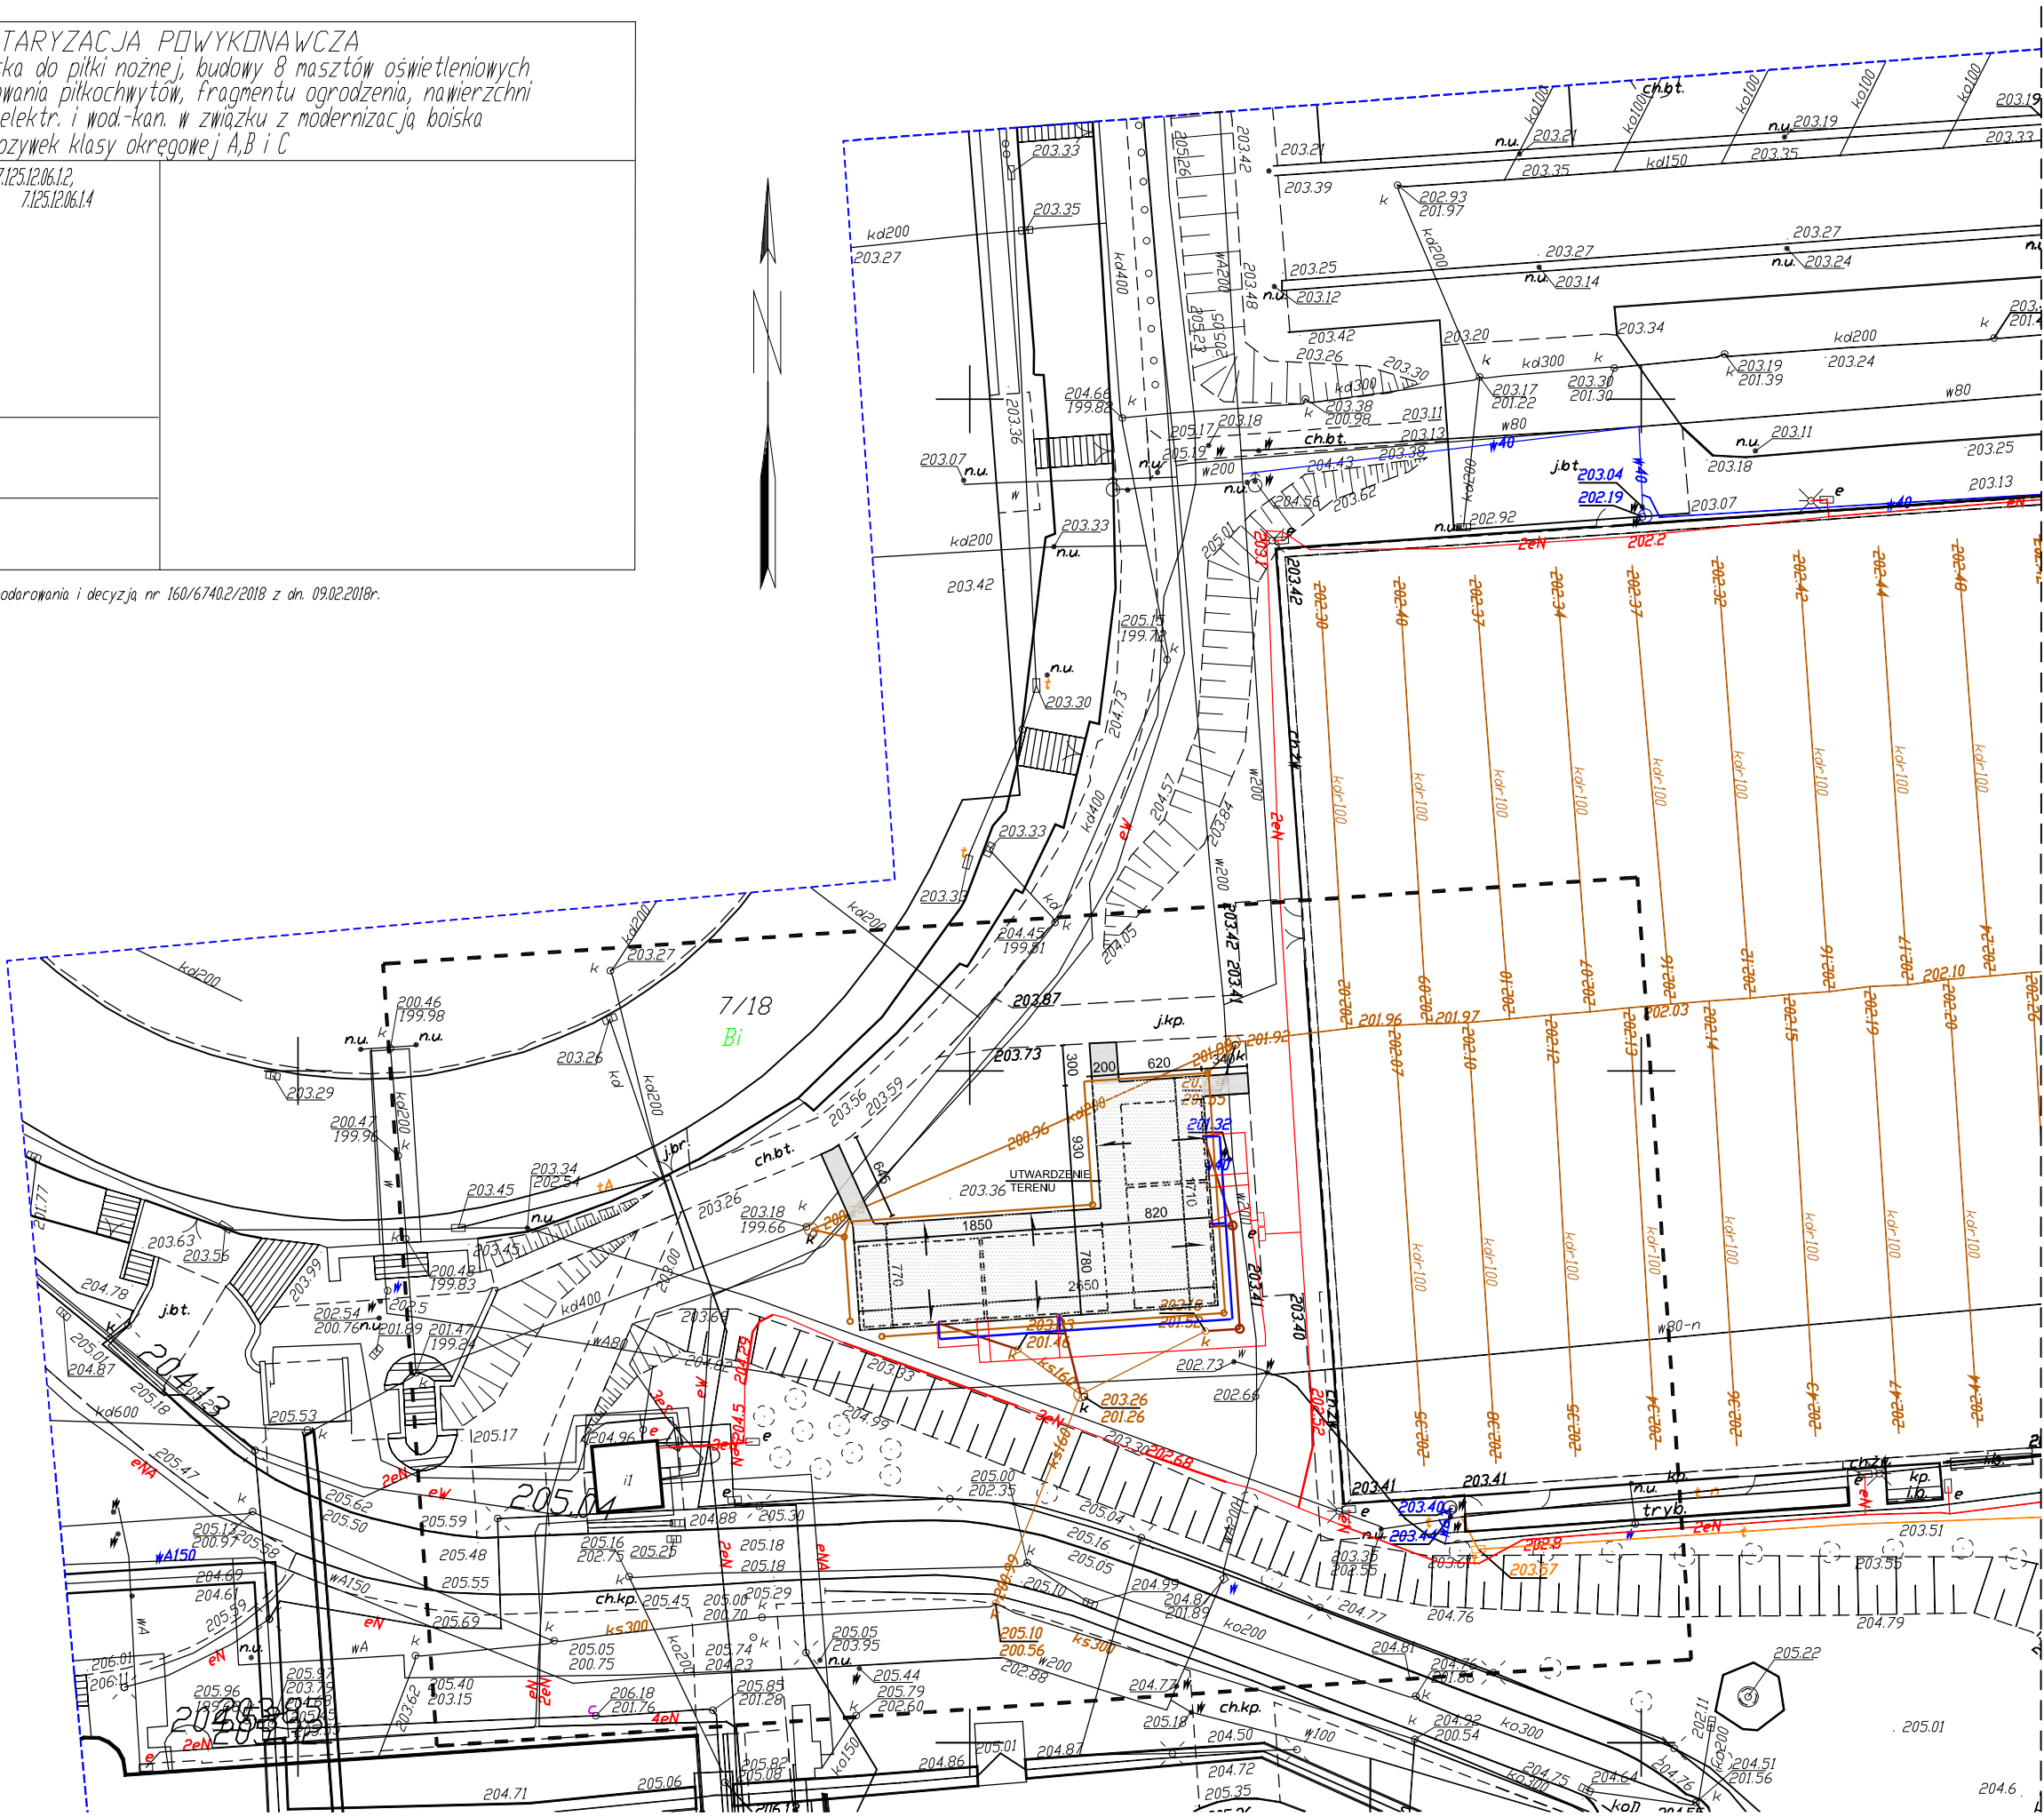

LEGENDA:

ZAKRES OPACOWANIA

PROJEKTOWANE UTWARDZENIE TERENU

PROJEKTOWANE CHODNIKI Z KOSTKI BRUKOWEJ

PROPONOWANA LOKALIZACJA KONTENERÓW

PROJEKTOWANE UZBROJENIE TERENU

INSTALACJA ELEKTRYCZNA

INSTALACJA KANALIZACJI DESZCZOWEJ

INSTALACJA WODOCIĄGOWA


INSTALACJA KANALIZACJI SANITARNEJ

**UWAGA!**

PRZED PRZYSTĄPIENIEM DO WYKONYWANIA WSZELKICH ROBÓT BUDOWLANYCH SPRAWDZIĆ RZECZYWISTE WYMIARY NA BUDOWIE!

WYKONAWCA ZOBOWIĄZANY JEST DOKŁADNIE ZAPOZNAĆ SIĘ Z PROJEKTEM I WARUNKAMI ISTNIEJĄCYMI NA MIEJSCU BUDOWY, A TAKŻE SPRAWDZIĆ WYMIARY NA BUDOWIE I PRZEKAZAĆ INFORMACJE O ZMIANACH JEDNOSTCE PROJEKTOWEJ.

WSZELKIE ROBOTY MAJĄ BYĆ WYKONANE ZGODNIE Z WYMAGANIAMI OKREŚLONYMI PRZEZ POLSKIE NORMY

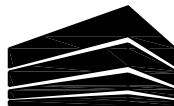

PERSPEKTYWA PRACOWNIA PROJEKTOWA Sp. z o. o.  
30-109 KRAKÓW UL. SALWATORSKA 14 TEL. 012-426-06-16  
EMAIL: BIURO@PERSPEKTYWA-KRAKOW.PL WWW.PERSPEKTYWA-KRAKOW.PL

Nazwa i adres inwestycji:	WYKONANIE UTWARDZENIA TERENU NA TERENIE AKADEMII WYCHOWANIA FIZYCZNEGO, PRZY AL. JANA PAWŁA II 78 W KRAKOWIE, NA DZ. NR 7/18 OBR. 52 JED. EWID. NOWA HUTA			Data:	MARZEC 2019
Inwestor:	AKADEMIA WYCHOWANIA FIZYCZNEGO, IM. BRONISŁAWA CZECHA AL. JANA PAWŁA II 78, 31-571 W KRAKOWIE			Brutto:	ARCHITEKTURA
Tytuł rysunku:	PROJEKT ZAGOSPODAROWANIA TERENU			Faza proj.:	PBJ
	Imię i nazwisko:	Nr uprawn./specjal.:	Podpis:	Skala:	
Projektował:	mgr inż. arch. AGNIESZKA KOŁODZIEJSKA-ZARYCH	WPOIA/032/2005 specj. architektoniczna		1:500	
Opracował:				Nr rys.:	
Sprawił:				01	
WSZYSTKIE PRAWA ZASTRZEŻONE. ŁĄCZNE Z PRAWEM REPRODUKCJI LUB UDOSTĘPNIANIA OSOBOM TRZECIM RYSUNKU LUB JEJ CZĘŚCI					