




MONTAŻ NADPROŻY STALOWYCH N-3.1, N-2.1, N-1.1

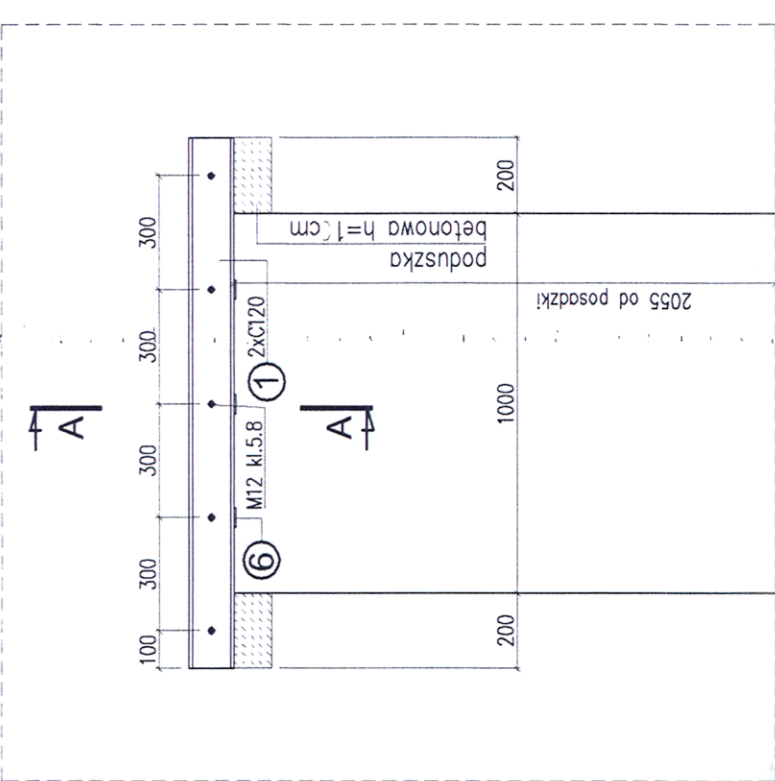


MONTAŻ NADPROŻY STALOWYCH N-0.1

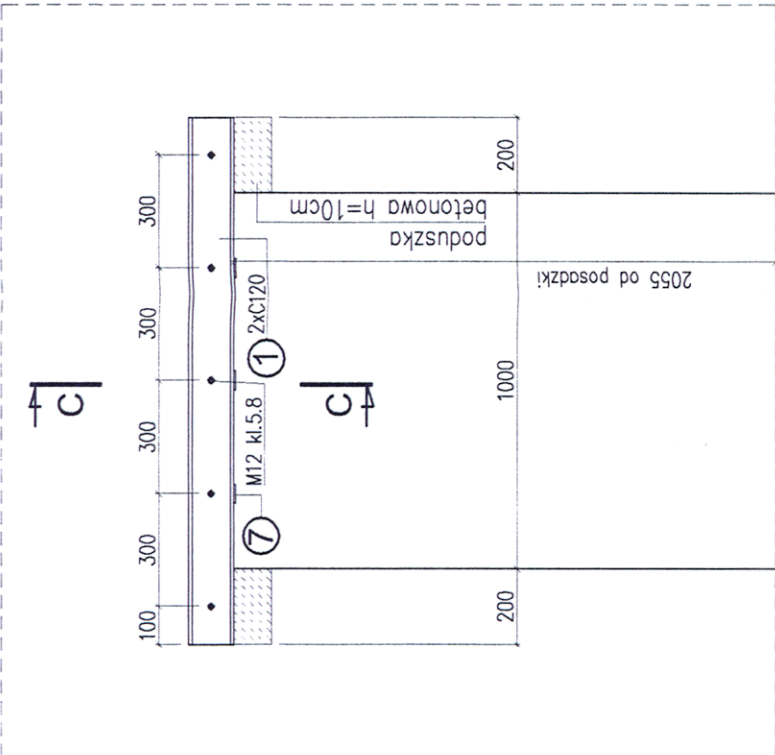


MONTAŻ NADPROŻY STALOWYCH N-p.1, N-p.2

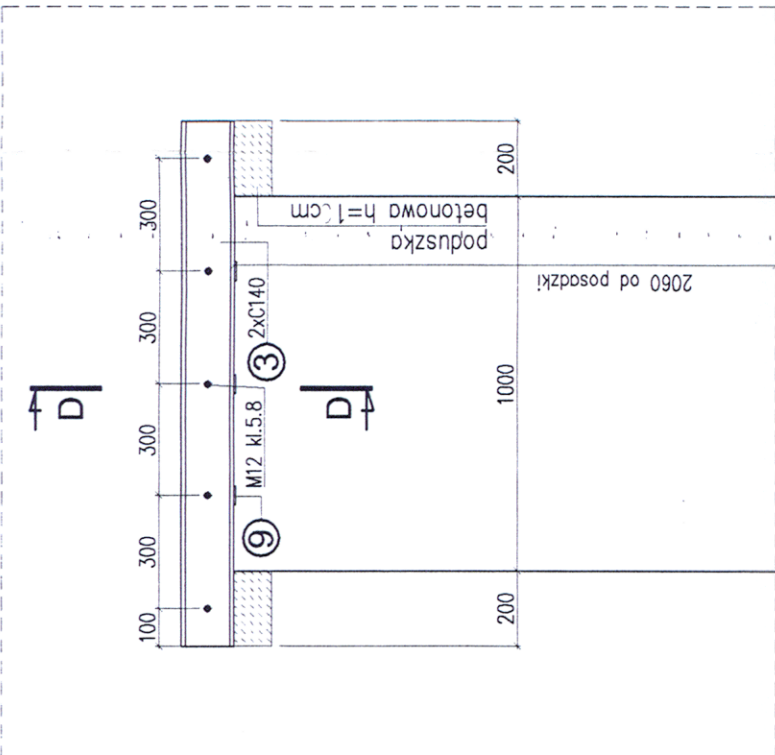


MONTAŻ NADPROŻY STALOWYCH N-p.4

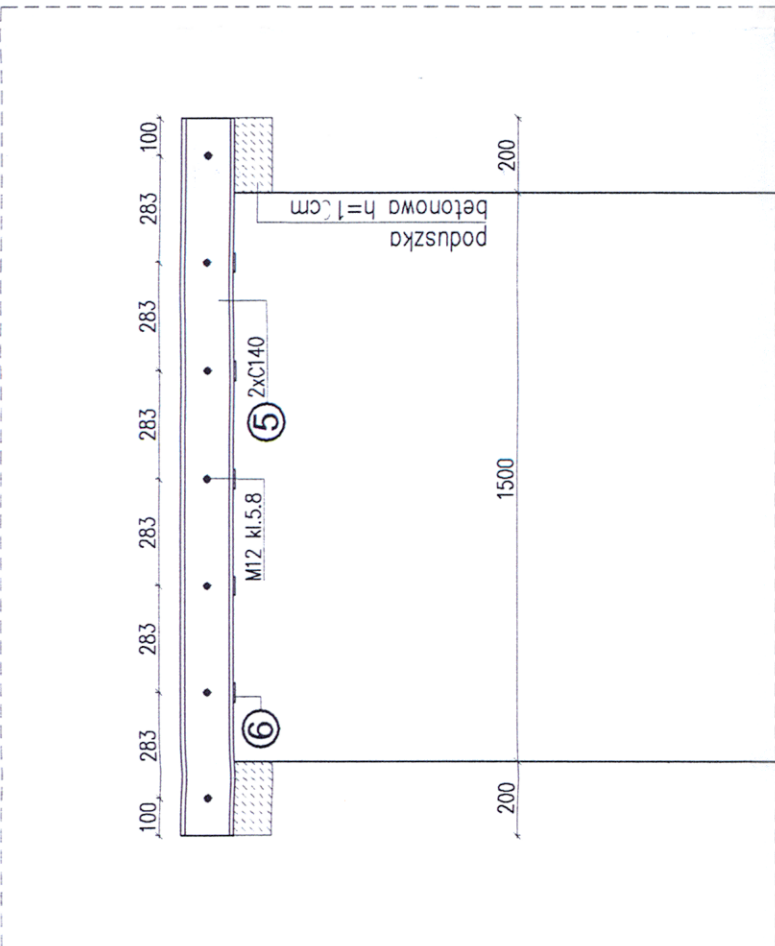

MONTAŻ NADPROŻY STALOWYCH N-3.2, N-2.2, N-1.2

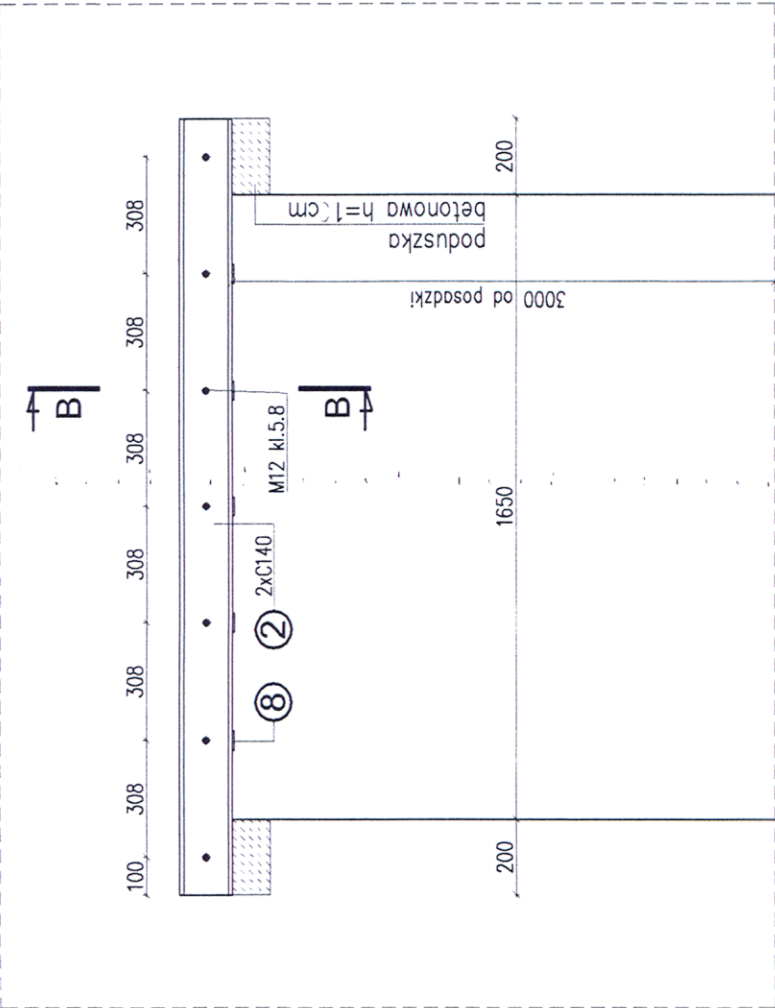


ELEMENTY WYSZKŁKOWE:

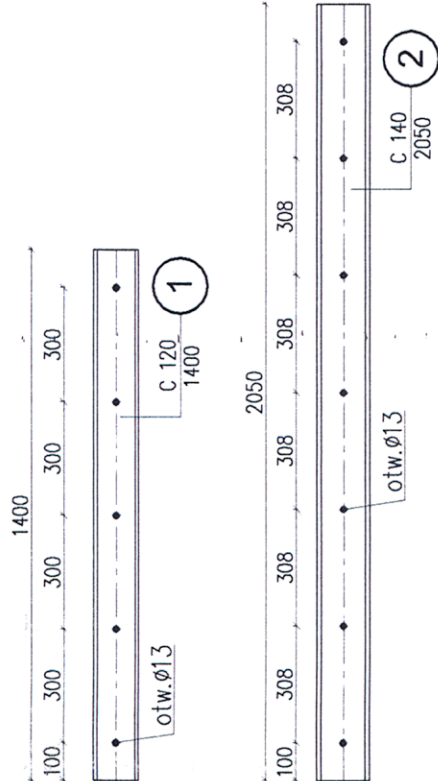


Zestawienie stali

Pozycja	Profil	Długość [mm]	Masa [kg/m]	Sztuk	Masa [kg]
1	C120	1400	13,4	80	1500,8
2	C140	2050	16,0	12	393,6
3	C140	1400	16,0	36	806,4
5	C140	1900	16,0	4	121,6
6	bl.5x50	300	2,0	86	50,6
7	bl.5x50	370	2,0	39	28,3
8	bl.5x50	440	2,0	30	25,9
9	bl.10x50	620	4,0	56	138,9
Suma:					3066,0
Masa spoin:					30,7
Masa całkowita:					3096,7


PRZEKRÓJ B-B

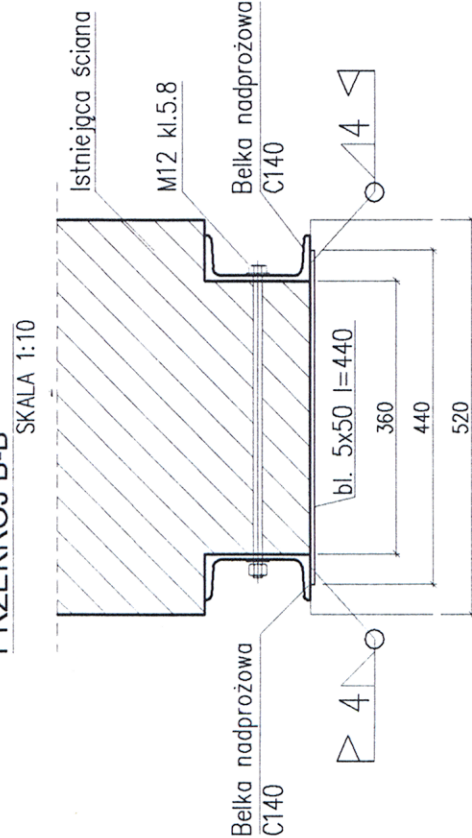


PRZEKRÓJ A-A

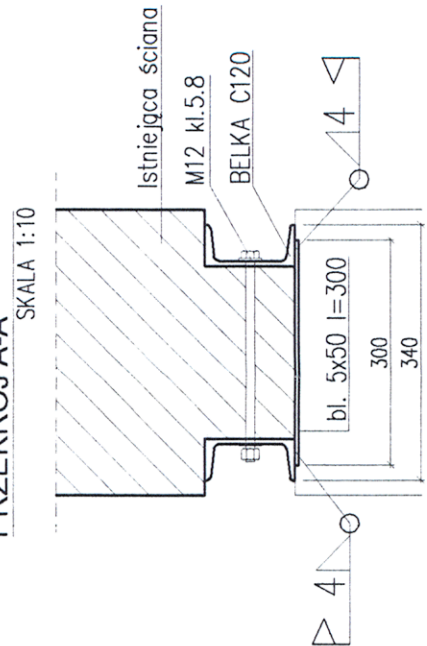

PRZEKRÓJ C-C

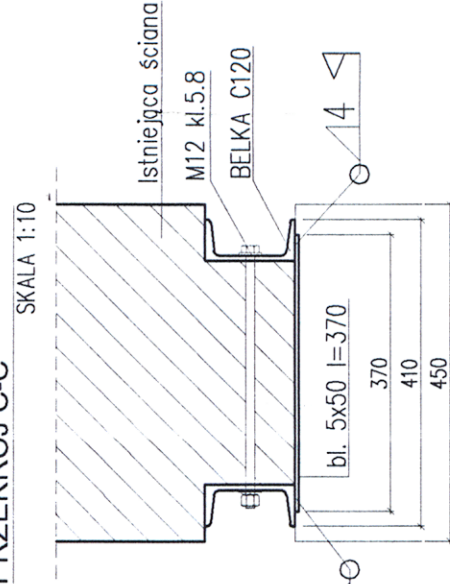

PRZEKRÓJ D-D

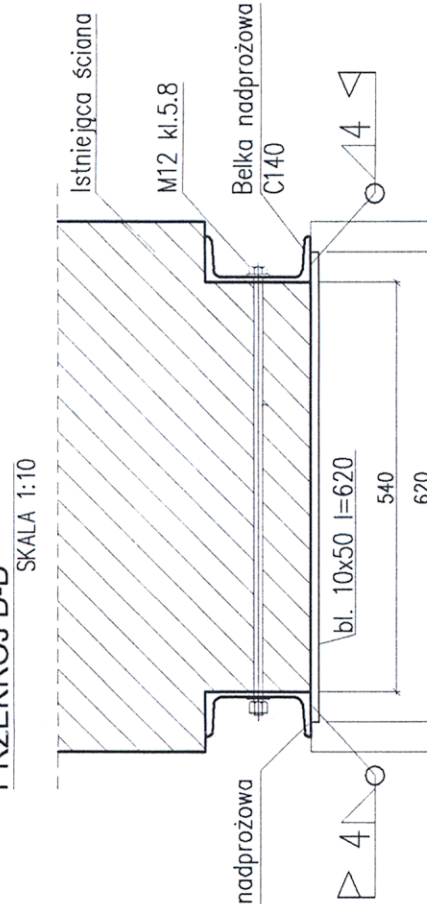

KIEROWNIK
mgr inż. Artur Kaczmarczyk
Upr. Bud. 38LK/0050/OWOK03

DOUMENTACJA
POWYKONAWCZA

SOLIS TECH www.solistech.pl biuro@solistech.pl	ul. Ciołkosza 56 30-443 Kraków	mobile: 502 537 984 tel./fax: 12 653 01 89
INWESTOR: POLITECHNIKA CZĘSTOCHOWSKA CZĘSTOCHOWA ul. DĄBROWSKIEGO 69	ADRES: ul. AKADEMICKA 5 CZĘSTOCHOWA	TEMAT: PRZEBUDOWA DOMU STUDENCKIEGO NR 2 "BLIŹNIAK"
PROJEKTANT: mgr inż. PIOTR JANOŚCZ Uprawnienia budowlane do projektowania bez ograniczeń w specjalności konstrukcyjno-budowlanej NR EWID. MAP/0027/PWOK/08	PODPIS:	DATA: wrzesień 2011
SPRAWDZAJĄCY: mgr inż. LUKASZ SZUMIEC Uprawnienia budowlane do projektowania bez ograniczeń w specjalności konstrukcyjno-budowlanej NR EWID. MAP/0081/PWOK/08	PODPIS:	SKALA: 1:20/1:10
PROJEKT WYKONAWCZY		NR RYS:
TEMAT RYSUNKU:		8

NADPROŻA STALOWE