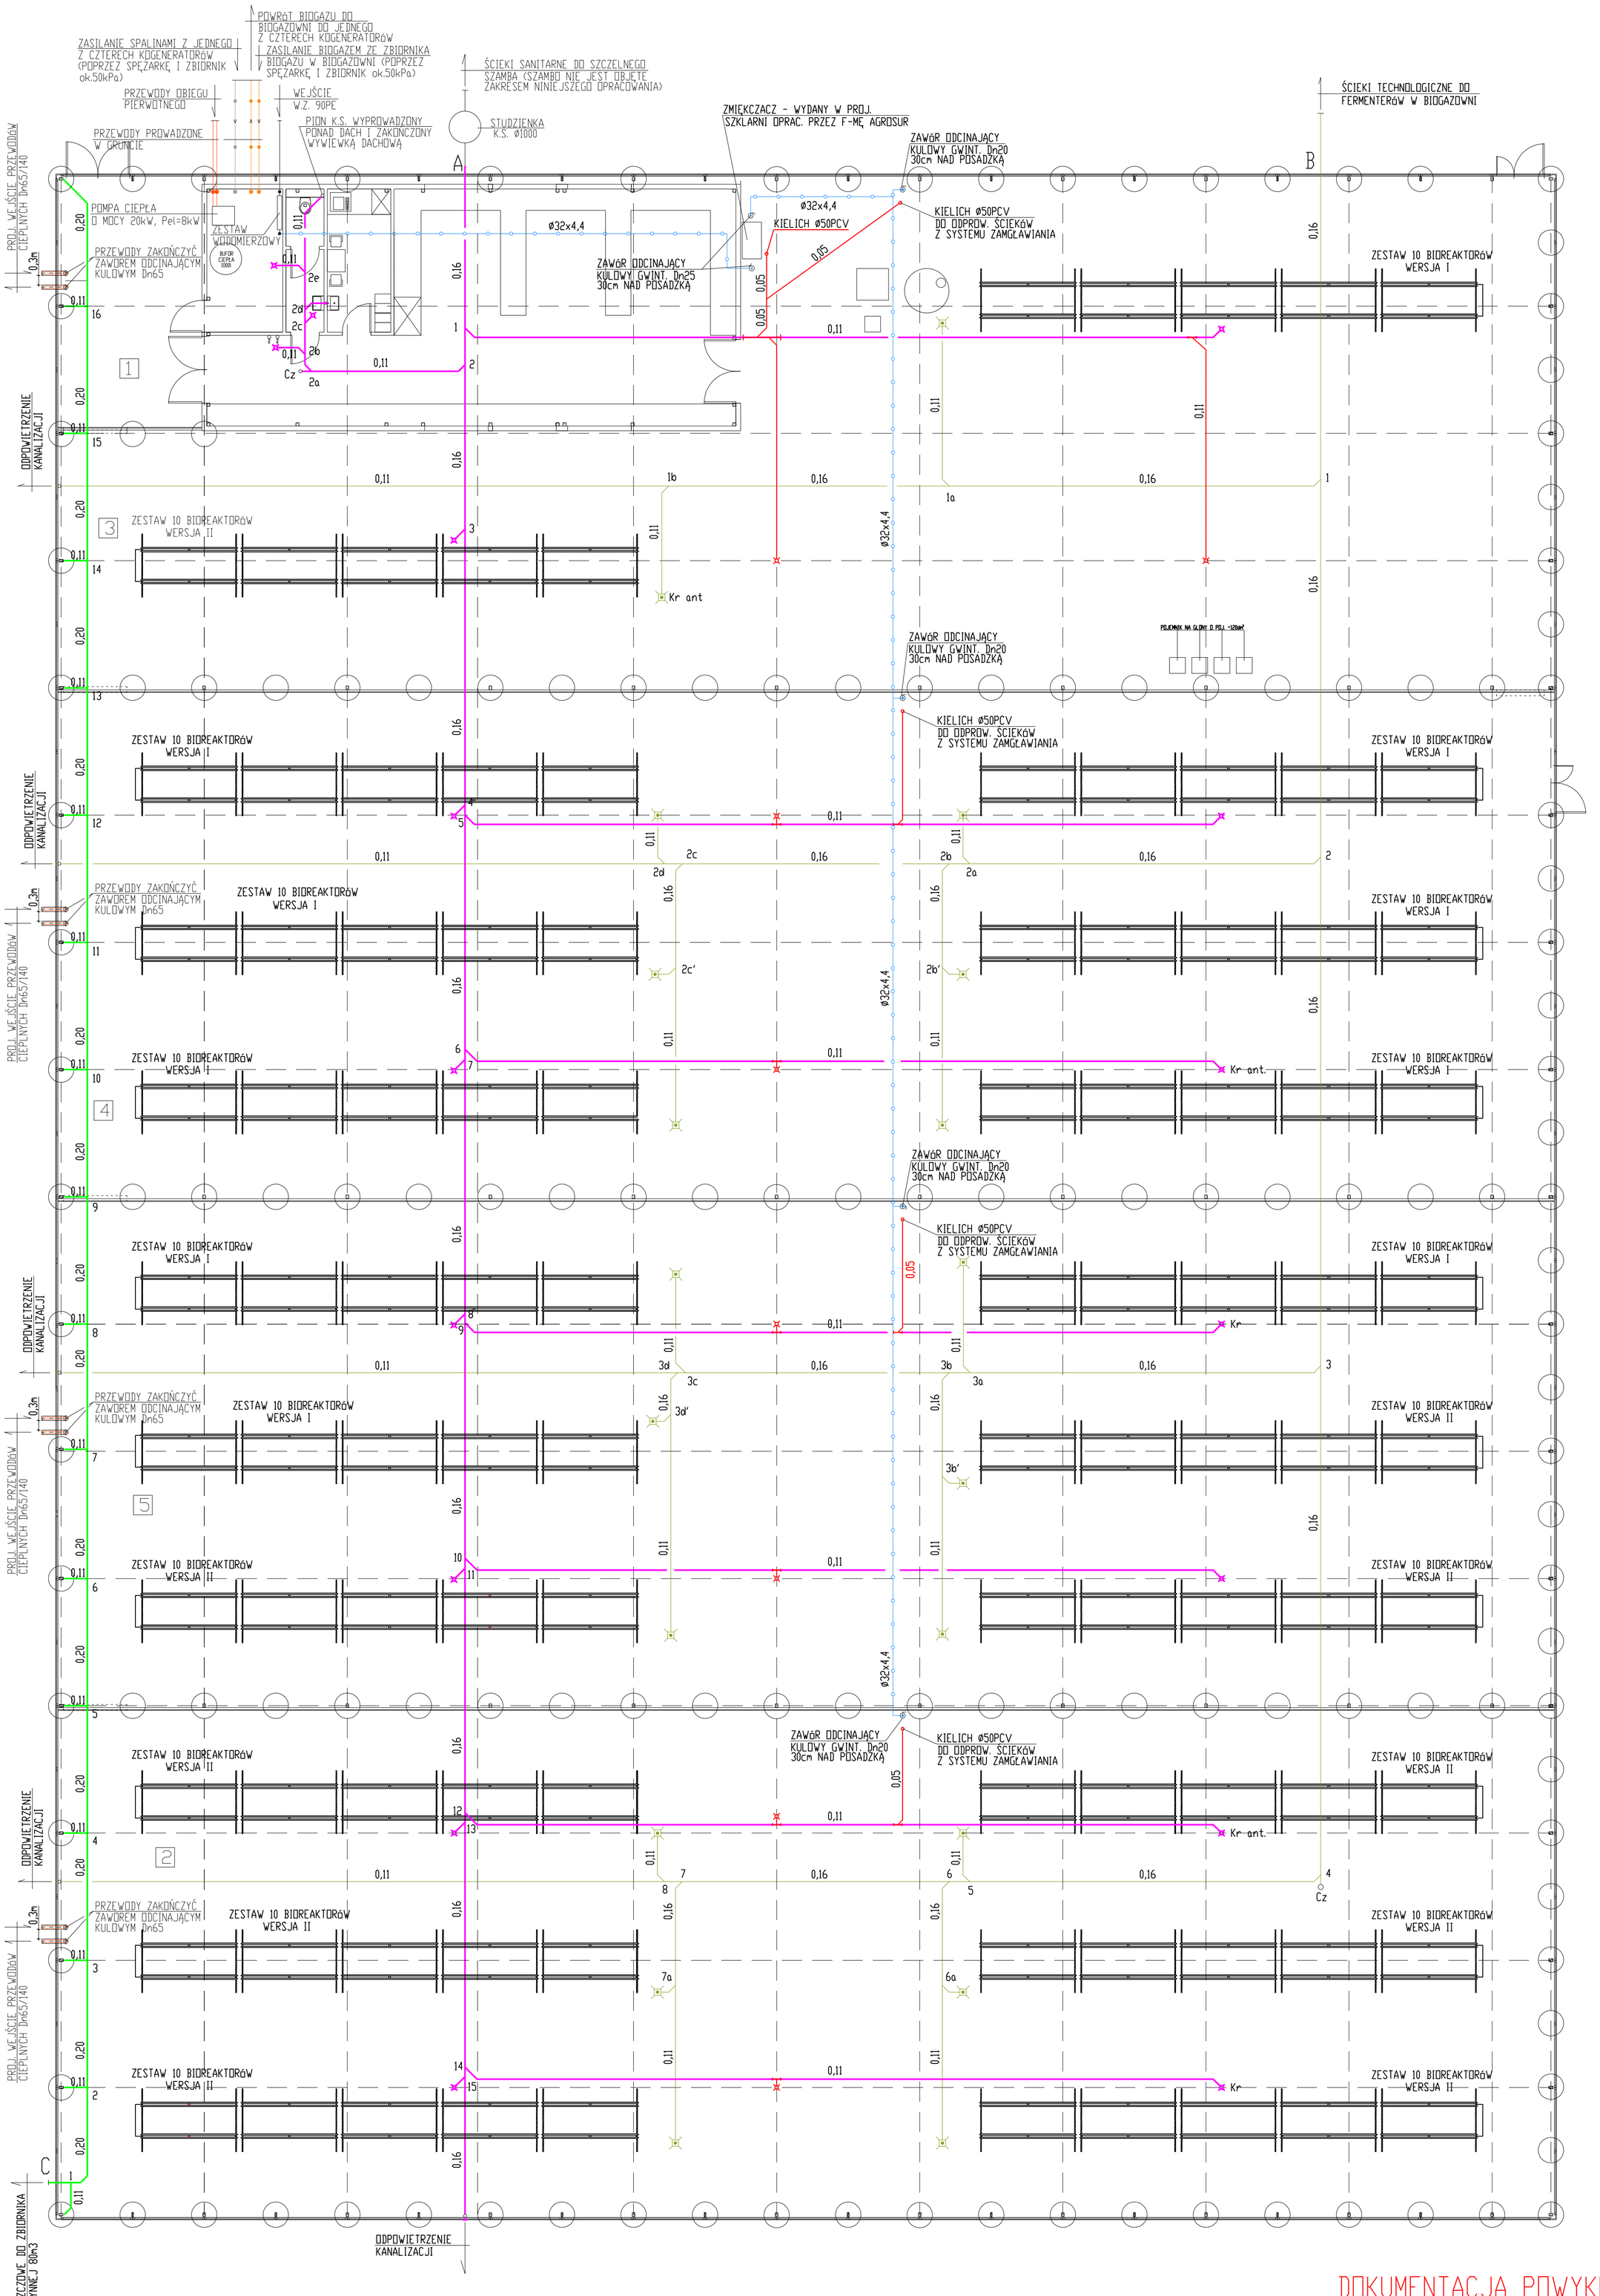

OZNACZENIA:

- PRZEWODY KANALIZACJI SANITARNEJ PROWADZONE POD POSADZKĄ
- PRZEWODY KANALIZACJI DESZCZOWEJ PROWADZONE POD POSADZKĄ
- PRZEWODY KANALIZACJI TECHNOLOGICZNEJ PROWADZONE POD POSADZKĄ
- PRZEWÓD WODY ZIMNEJ PROWADZONY W POSADZCE - DO SYSTEMU ZAMGŁAWIANIA
- WPUST PODŁOGOWY ODPROWADZAJĄCY WODY POSADZKOWE
- WPUST PODŁOGOWY ODPROWADZAJĄCY ŚCIEKI TECHNOLOGICZNE

UWAGA:

1. NA PRZEWODACH WODY ZIMNEJ DO SYSTEMU ZAMGŁAWIANIA PRZY PRZEJŚCIU PRZEZ DYLATACJE ZASTOSOWAĆ TULEJE OCHRONNE Ø50x6,9

DOKUMENTACJA POWYKONAWCZA

INSTALACJA KANALIZACJI SANITARNEJ, KANALIZACJI TECHNOLOGICZNEJ I KANALIZACJI DESZCZOWEJ ORAZ PRZEWODU WODY ZIMNEJ DO SYSTEMU ZAMGŁAWIANIA

PRZEDMIOTOWY PROJEKT (utwór architektoniczny) JEST CHRONIONY PRAWEM AUTORSKIM-USTAWA Z DNIA 4 LUTY 1994r (DZ.U. NR 24 Z DNIA 23 LUTY 1994R) ZWIELOKROTNIENIE EGZEMPLARZY, ODSPRZEDAŻ LUB LUB JAKIEKOLWIEK INNE WPROWADZENIE DO OBROTU TAKŻE OPRACOWANIE W FORMIE PROJEKTU TECHNICZNEGO(WYKONAWCZEGO) BEZ ZGODY AUTORA JEST WZBRONIONE

Arco System Sp. z o.o.
32-600 Oświęcim, Brzezinka ul. Pławska 1b
www.arco-system.pl tel./fax +48 (33) 842 32 95

branża: **sanitarna**

PROJEKTOWAŁ:
mgr inż. Marek Kurtyka
nr upr.0200/03

TEMAT:	**BUDOWA INSTALACJI BADAWCZEJ OPRAWY GLEBÓW** wraz z urządzeniami budowlanymi i infrastrukturą techniczną
INWESTOR:	**Politechnika Częstochowska** z siedzibą: Częstochowa, ul. Dąbrowskiego 69
LOKALIZACJA:	pow. **RADOMSZCZAŃSKI** gmina: **KOMORNIKI** miejscowość: **MAGDALENKA** obręb: **SEKURSKO** NR EWID. DZ. **700**
TYTUŁ RYSUNKU:	**RZUT PRZYZIEMIA**
DATA:	**08. 2014** FAZA: **projekt wykonawczy** nr rys. **1** SKALA: **1:50**