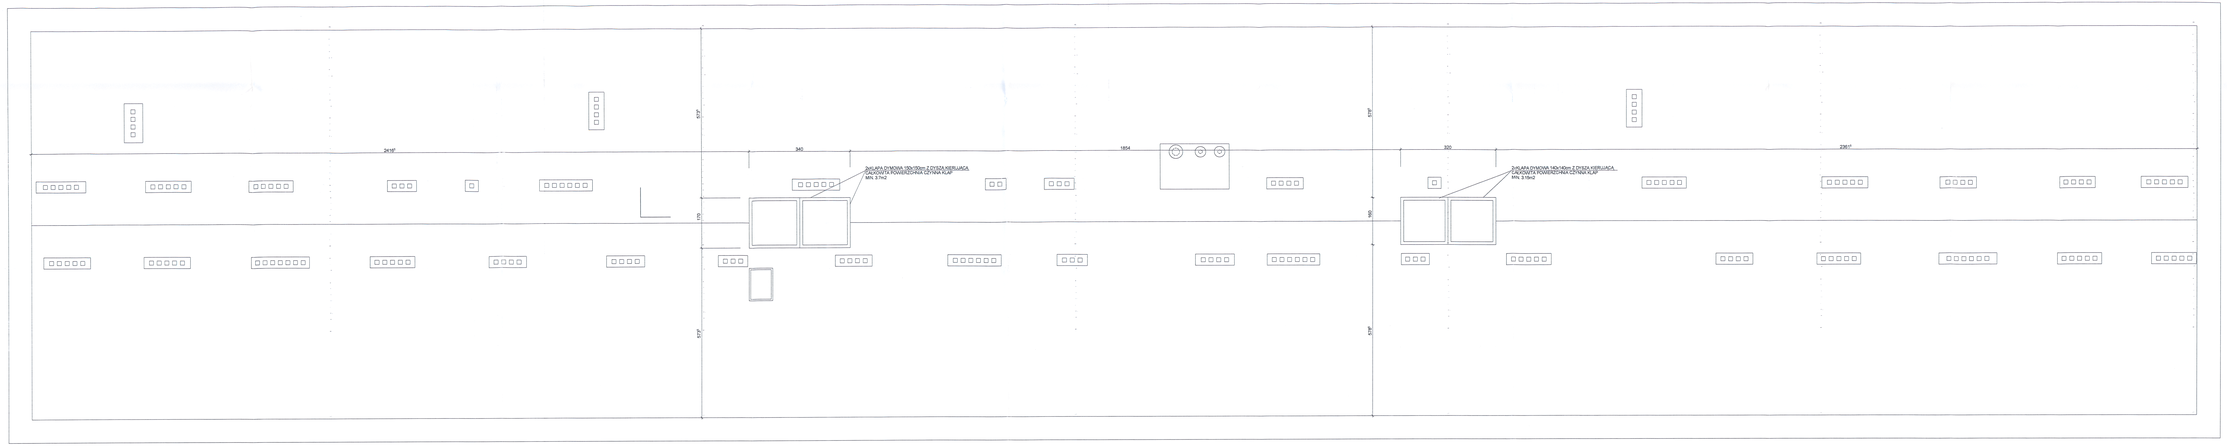

KIEROWNIK
mgr inż. [illegible]
Nr Ewid. [illegible]

DOKUMENTACJA
POWYKONAWCZA

SOLIS TECH	ul. Ciołkosza 56 30-443 Kraków	www.solistech.pl biuro@solistech.pl	mobile 602 537 864 tel./fax 12 623 01 89
INWESTOR POLITECHNIKA CZĘSTOCHOWSKA CZĘSTOCHOWA UL. DĄBROWSKIEGO 69	OBIEKT INWESTYCJI UL. AKADEMICKA 5 CZĘSTOCHOWA	TEMAT PROJEKTU PROPIN ZDOWA BUDYNKU DOMU STUDENCKIEGO NR 2 TRUŻNIAK BRANŻA ARCHITEKTURA	DATA 08-2011
PROJEKTOWANIE [illegible]		PROJEKT PROJEKT WYKONAWCZY	SKALA 1 : 50
		TYTUŁ PROJEKTU RZUT POŁACI DACHU	NR PROJEKTU 6