SYMBOL	D1		D2		D3		D4		D5		D6		D7		D8	
RYS. WIDOK	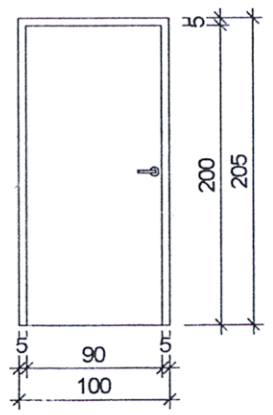		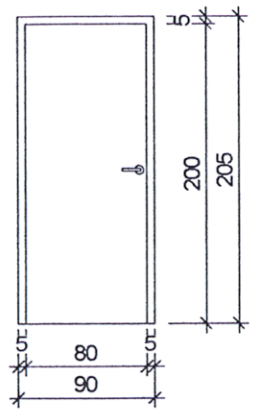		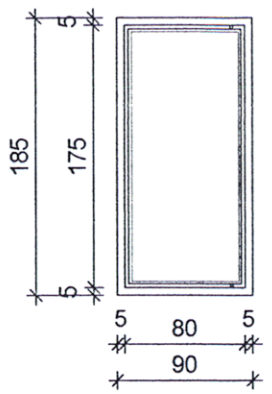		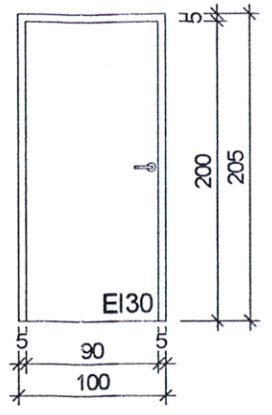		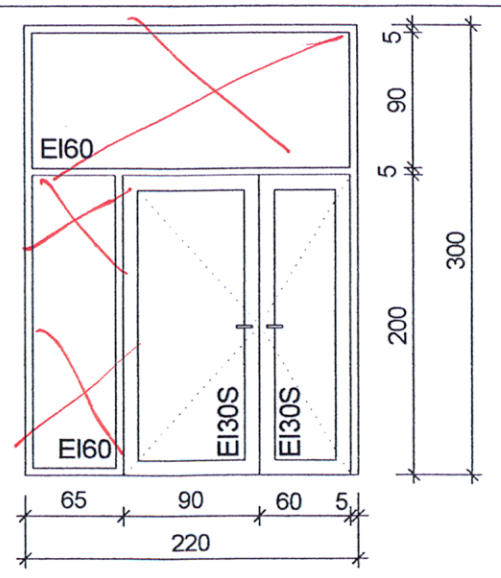		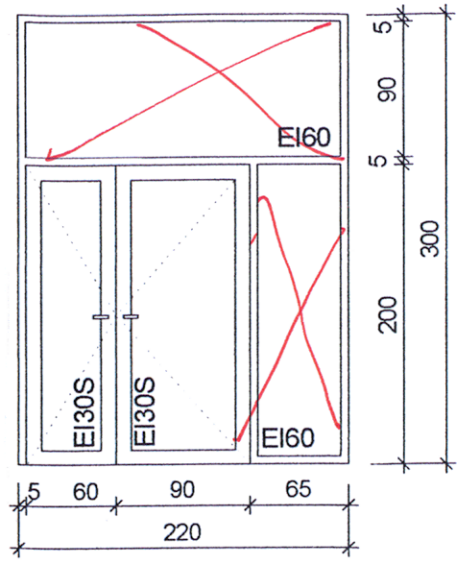		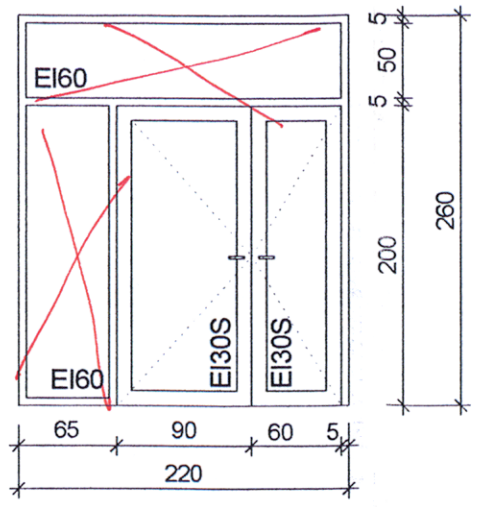		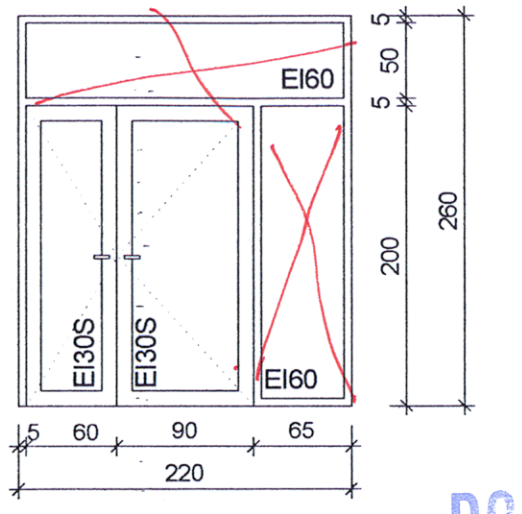	
S_1 S_2	100	90	90	80	90	80	100	90	220	90+60	220	90+60	220	90+60	220	90+60
H_1 H_2	205	200	205	200	205	200	205	200	300	200	300	200	260	200	260	200
ILOŚĆ SZTUK	LEWE - 109 PRAWE - 110		LEWE - 24 PRAWE - 22		LEWE - 23 PRAWE - 25		LEWE - 34 PRAWE - 42		SZTUK- 8		SZTUK- 8		SZTUK- 3		SZTUK- 2	
UWAGI					PRISZNICOWE - KOŁO PIVOT ACORD 90		EI30		EI30S, ELEKTROTRZYMACZ DOŚWIETLE EI60		EI30S, ELEKTROTRZYMACZ DOŚWIETLE EI60		EI30S, ELEKTROTRZYMACZ DOŚWIETLE EI60		EI30S, ELEKTROTRZYMACZ DOŚWIETLE EI60	

SYMBOL	D9		D10		D11		D12		D13		D14		D15		O1		O2	
RYS. WIDOK	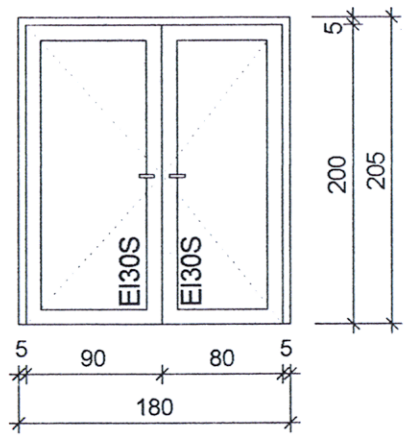		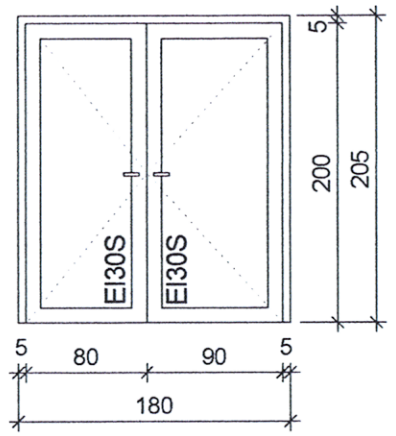		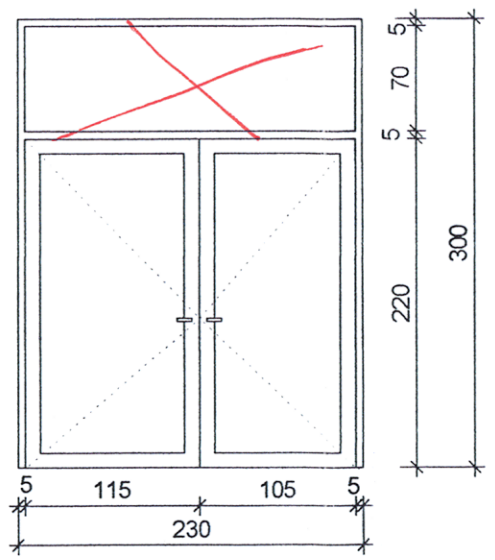		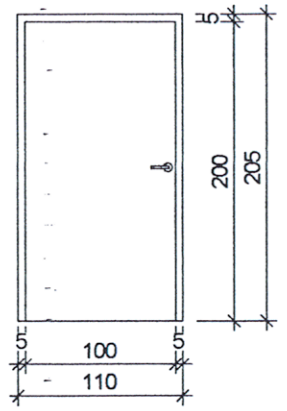		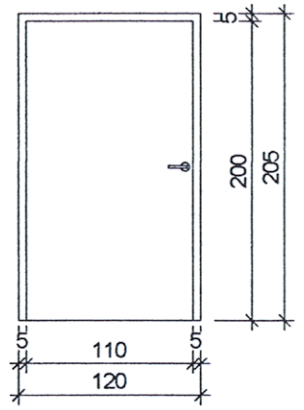		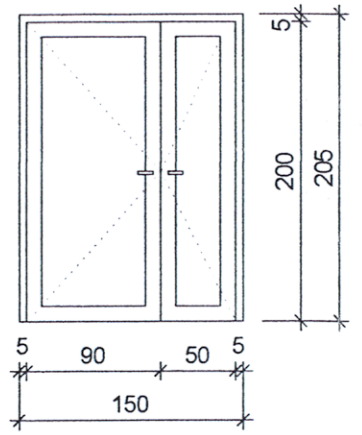		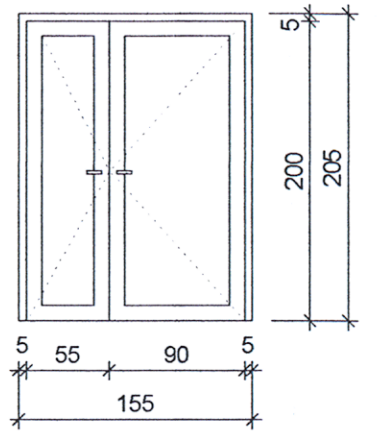		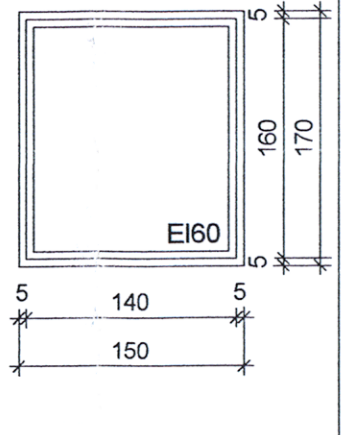		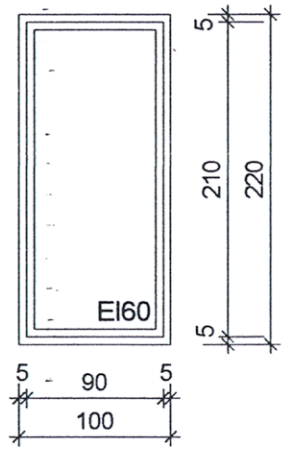	
S_1 S	180	90+80	180	90+80	230	90+60	110	100	120	110	150	90+50	155	90+55	150	140	150	140
H_1 H	205	200	205	200	300	200	205	200	205	200	205	200	205	200	170	160	170	160
ILOŚĆ SZTUK	SZTUK- 1		SZTUK- 1		SZTUK- 2		LEWE - 2		LEWE - 1		SZTUK-1		SZTUK - 2				SZTUK - 1	
UWAGI					DRZWI AUTOMATYCZNIE OTWIERANE ELEMENT SYSTEMU SAP												EI60	

S_1- SZEROKOŚĆ W ŚWIETLE OTWORU
H_1- WYSOKOŚĆ W ŚWIETLE OTWORU

S_2- SZEROKOŚĆ W ŚWIETLE OŚCIEŻNICY
H_2- WYSOKOŚĆ W ŚWIETLE OŚCIEŻNICY

SZKLENIE STOLARKI ZEWNĘTRZNEJ ORAZ WEWNĘTRZNEJ PRZY UŻYCIU SZKŁA BEZPIECZNEGO ZESPOLONEGO

PRZED ZAMÓWIENIEM STOLARKI WYMIARY OTWORÓW NALEŻY SPRAWDZIĆ NA BUDOWIE W RAZIE WYSTĄPIENIA ROZBIEŻNOŚCI SKORYGOWAĆ ZESTAWIENIE STOLARKI POD NADZOREM PROJEKTANTA.

KIEROWNIK
mgr inż. Artur Kaczmarczyk
Upr. Bud. SLK/0038/OWOK/03

DOKUMENTACJA POWYKONAWCZA

SOLIS TECH
ul. Ciołkosza 56
30-443 Kraków
mobile: 502 537 984
tel./fax 12 653 01 89
www.solistech.pl
biuro@solistech.pl

INWESTOR: POLITECHNIKA CZĘSTOCHOWSKA
CZĘSTOCHOWA
UL. DĄBROWSKIEGO 69

PROJEKTANT: mgr inż. arch. JERZY MYSŁA
SPRAWDZAJĄCY: mgr inż. arch. Jerzy Mysła
tel. 012 272 01 [illegible]

ADRES INWESTYCJI: UL. AKADEMICKA 5
CZĘSTOCHOWA

TEMAT PROJEKTU: PRZEBUDOWA BUDYNKU DOMU STUDENCKIEGO NR 2 "BLIŹNIAK"
BRANŻA: ARCHITEKTURA
STADIUM: PROJEKT WYKONAWCZY
TEMAT RYSUNKU: ZESTAWIENIE STOLARKI

DATA: 08-2011
SKALA: 1:50
NR RYSUNKU: 10