DETAL BALUSTRADY

SKALA 1:20

MOCOWANIE DO STOPNIA
WIDOK

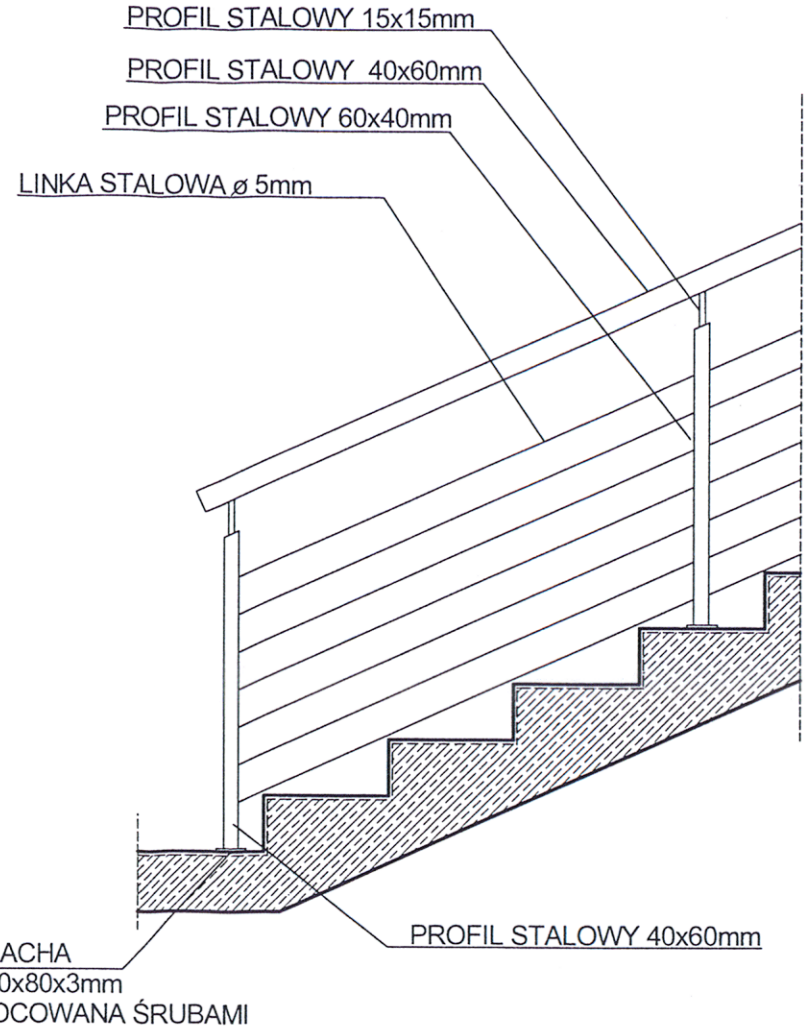

MOCOWANIE DO STOPNIA
PRZEKRÓJ PIONOWY

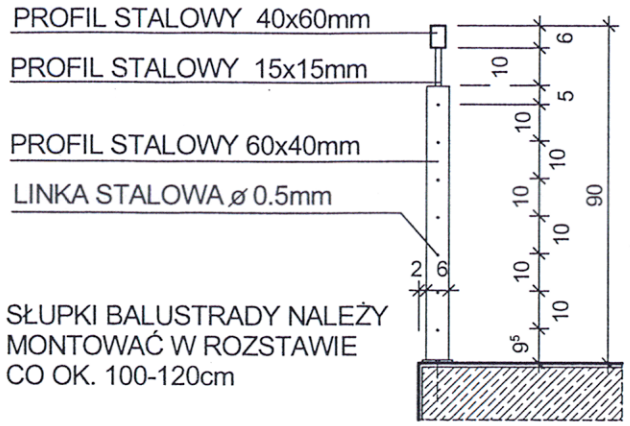

SŁUPKI BALUSTRADY NALEŻY MONTOWAĆ W ROZSTAWIE CO OK. 100-120cm

MOCOWANIE DO RAMPY
WIDOK

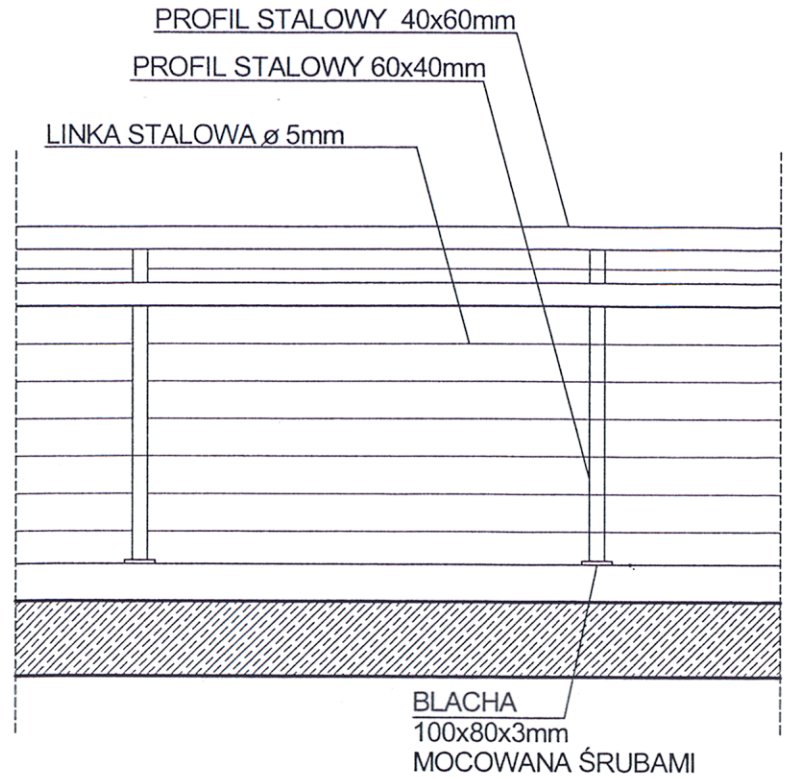

MOCOWANIE DO RAMPY
PRZEKRÓJ PIONOWY

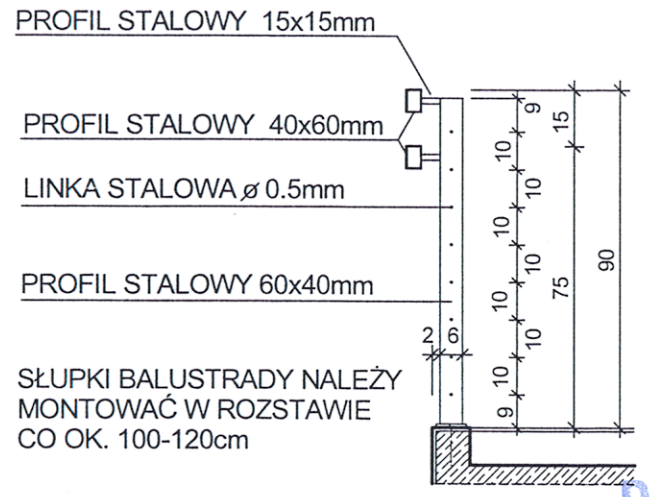

SŁUPKI BALUSTRADY NALEŻY MONTOWAĆ W ROZSTAWIE CO OK. 100-120cm

KIEROWNIK
mgr inż. Artur Paczmarczyk
Upr. Bud. SLK/0000/OWOK/03

DOKUMENTACJA POWYKONAWCZA

MOCOWANIE DO ŚCIANY
PRZEKRÓJ PIONOWY

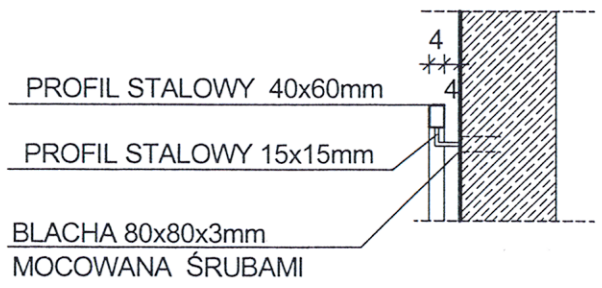

MOCOWANIE DO ŚCIANY
PRZEKRÓJ PIONOWY

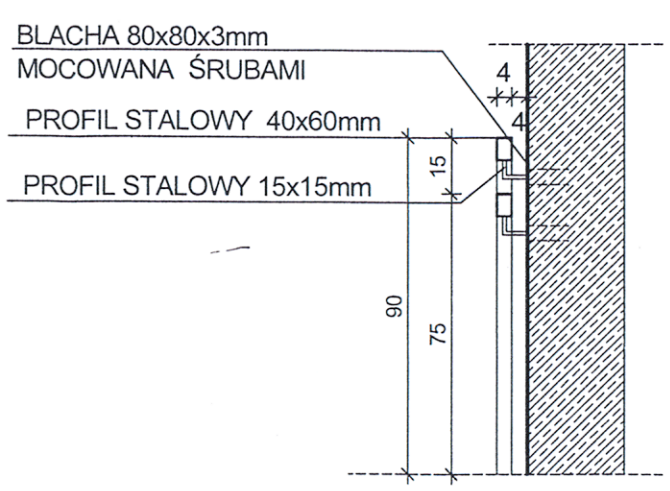

SOLIS TECH
ul. Ciołkosza 56
30-443 Kraków
www.solistech.pl
biuro@solistech.pl
mobile: 502 537 984
tel./fax 12 653 01 89

INWESTOR: POLITECHNIKA CZĘSTOCHOWSKA CZĘSTOCHOWA UL. DĄBROWSKIEGO 69	ADRES INWESTYCJI: UL. AKADEMICKA 5 CZĘSTOCHOWA	TEMAT PROJEKTU: PRZEBUDOWA BUDYNKU DOMU STUDENCKIEGO NR 2 "BLIŹNIAK"	
		BRANZA: ARCHITEKTURA	DATA: 08-2011
PROJEKTANT: [illegible] Nr BPP Upr. 366/79 z dn. 15.11.79r.	PODPIS	STADIUM: PROJEKT WYKONAWCZY	SKALA
SPRAWDZAJĄCY: [illegible] Myślenice, ul. E. Orzeszkowej 11 tel. 012 272 01 76, Reg: 350928691 NIP 681-126-15-07	PODPIS	TEMAT RYSUNKU: DETAL BALUSTRADY	NR RYSUNKU: 12 / 11