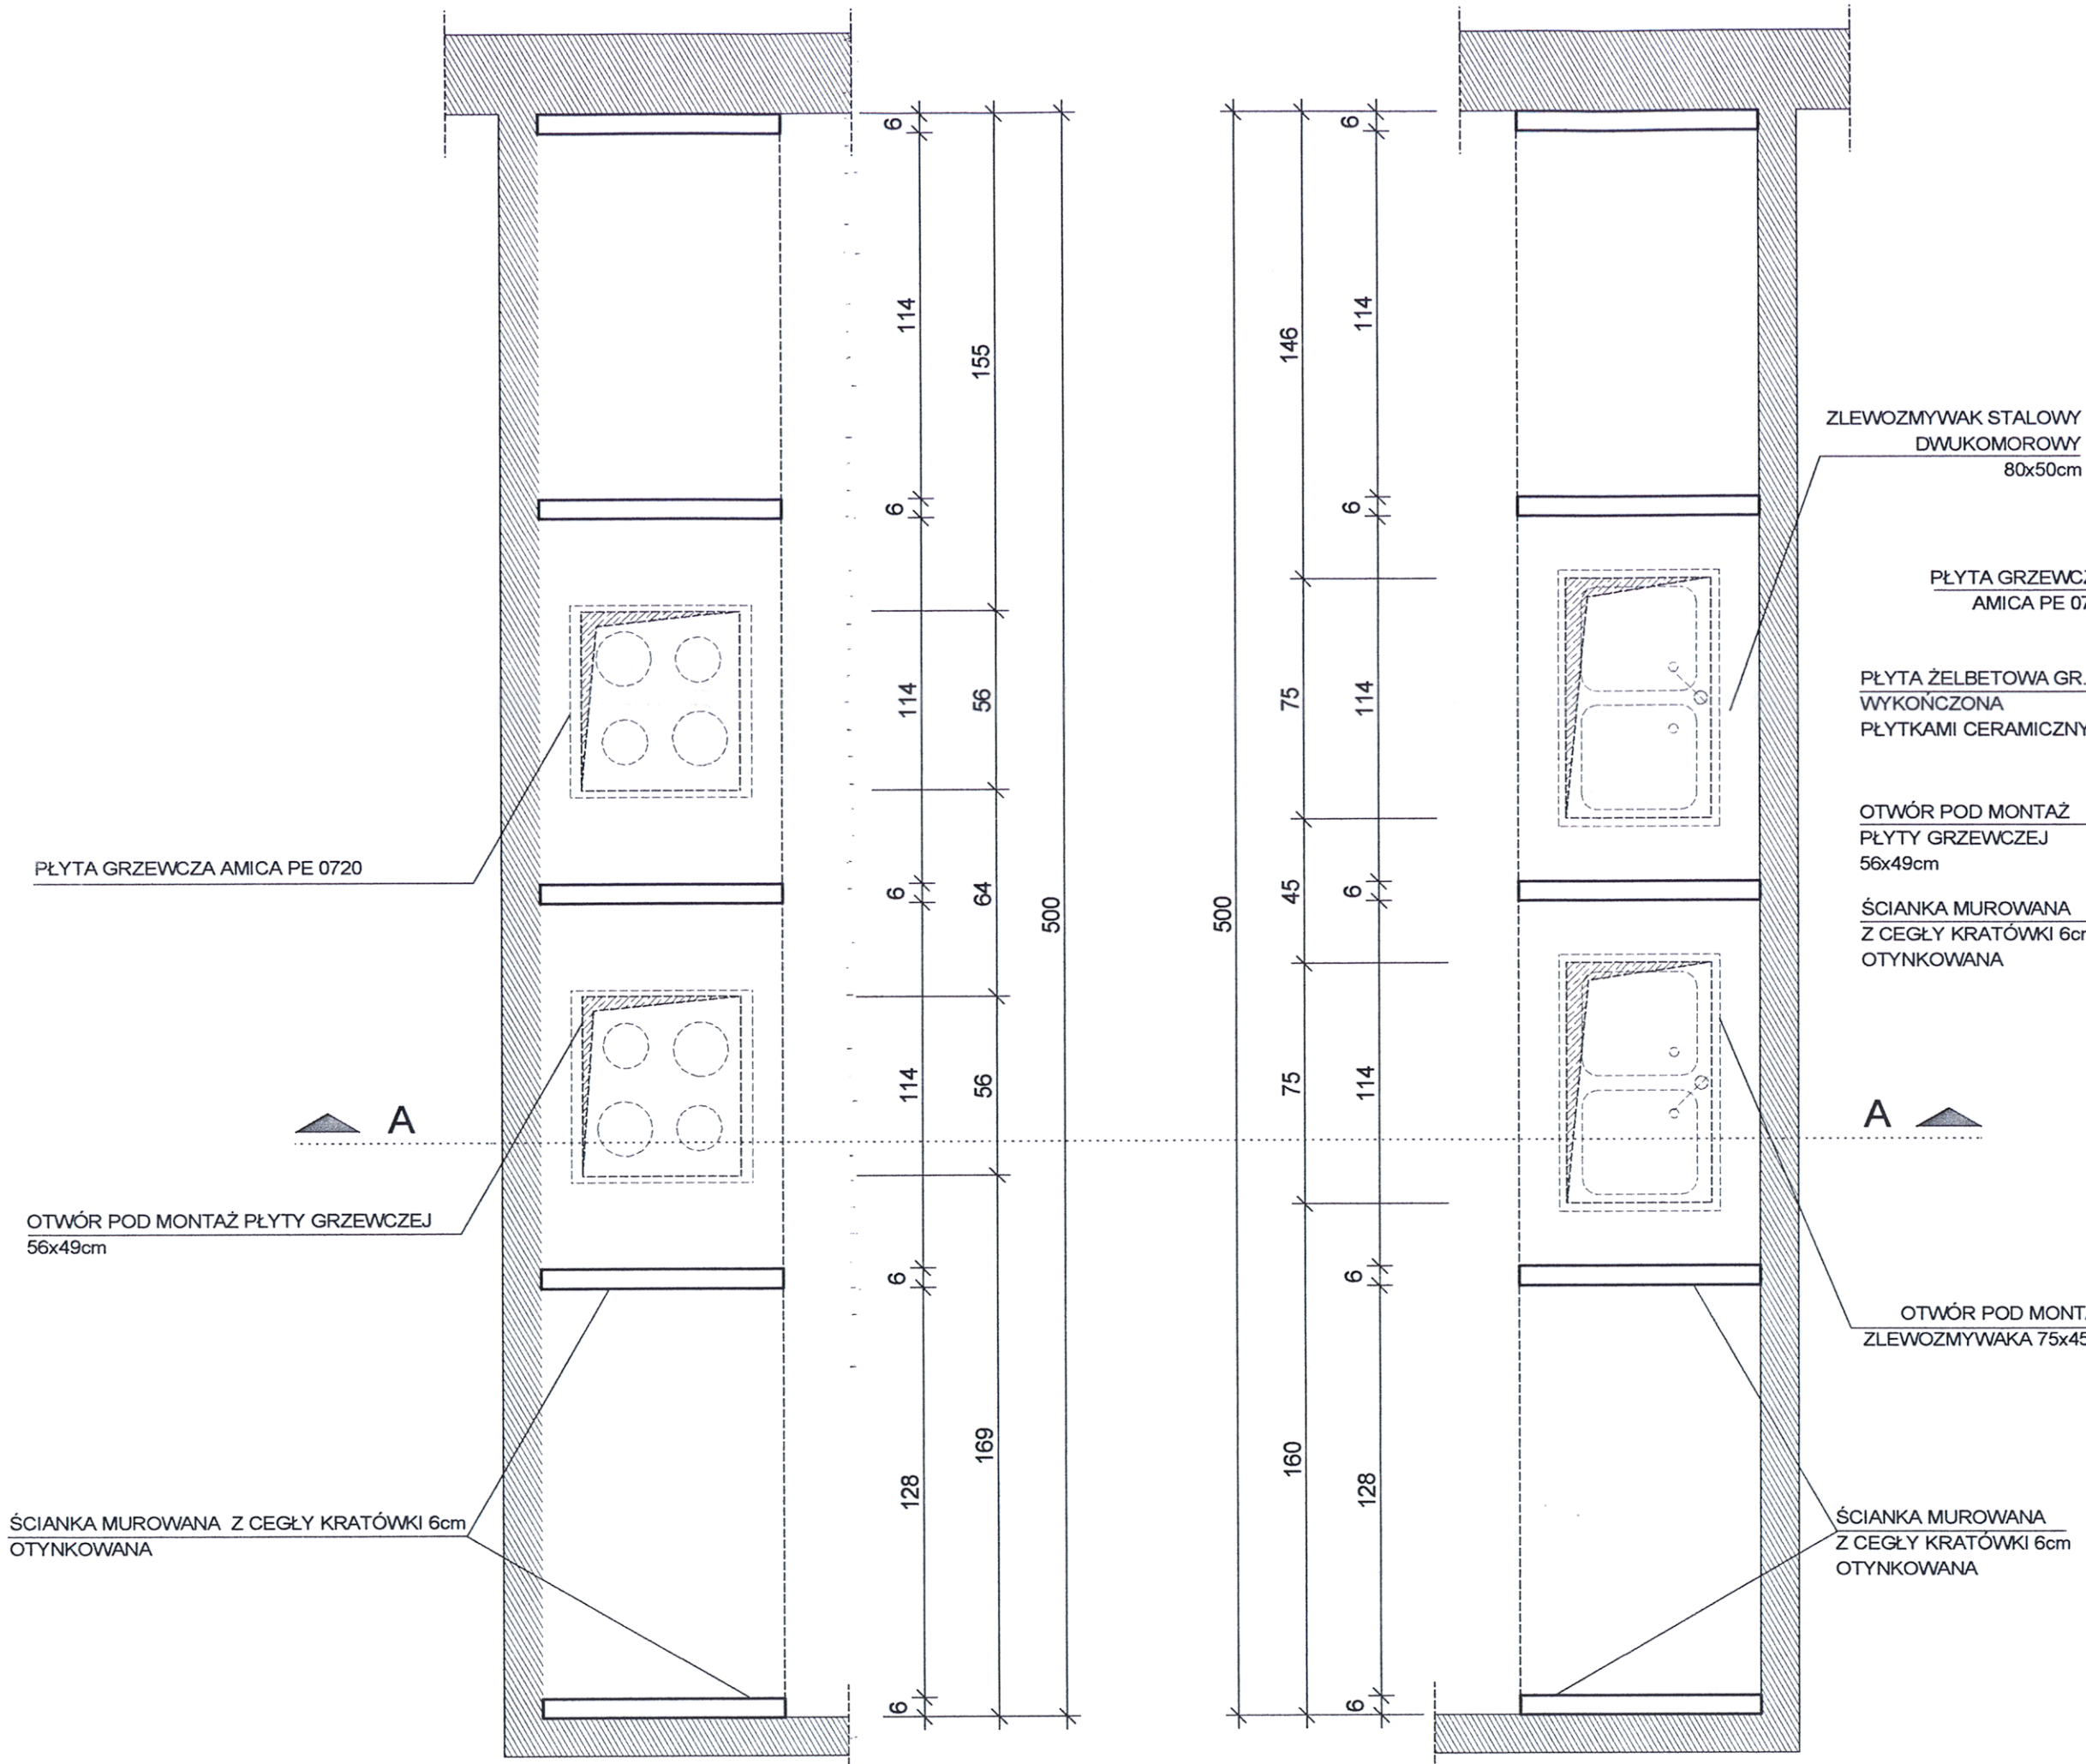

PRZEKRÓJ A-A

UWAGA

W PRZYPADKU WYBORU INNYCH ELEMENTÓW WYPOSAŻENIA NALEŻY UWZGLĘDNIĆ ZMIANY OTWORÓW POD MONTAŻ ZGODNIE Z ZALECENIAMI PRODUCENTA

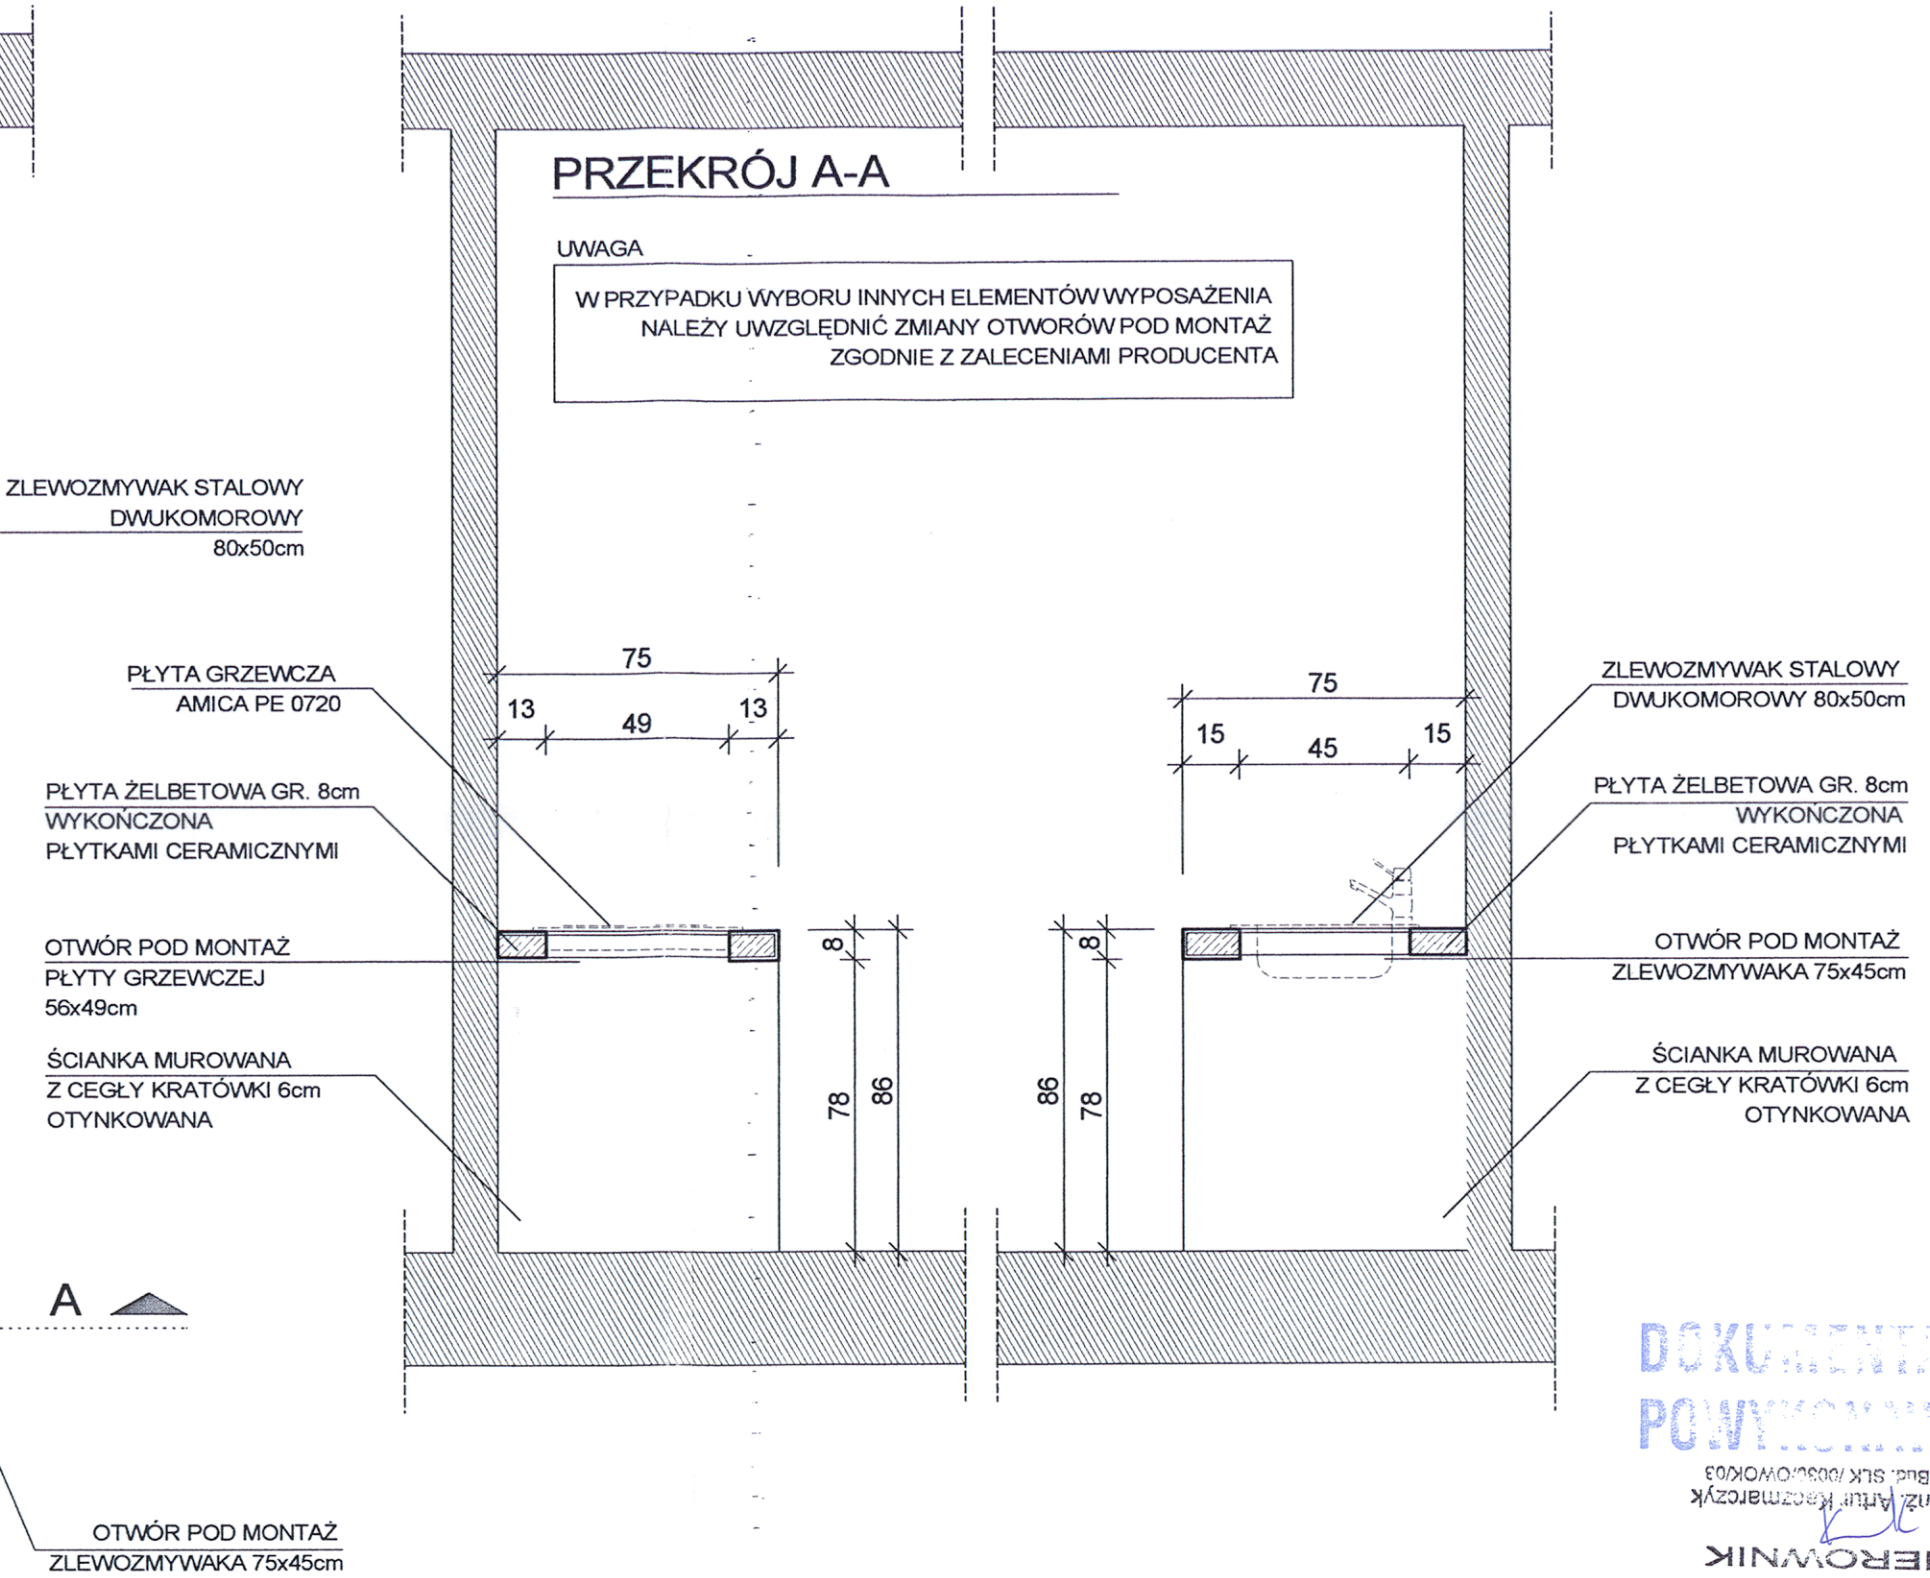

DOKUMENTACJA POWYKONAWCZA

mgr inż. Artur Kaczmarczyk
Upr. Bud. SLK /0030/OWOK/03

KIEROWNIK

SOLIS TECH	ul. Ciołkosza 56 30-443 Kraków	www.solistech.pl biuro@solistech.pl	mobile: 502 537 984 tel./fax 12 653 01 89
INWESTOR POLITECHNIKA CZĘSTOCHOWSKA CZĘSTOCHOWA UL. DĄBROWSKIEGO 69	ADRES INWESTYCJI UL. AKADEMICKA 5 CZĘSTOCHOWA	TEMAT PROJEKTU PRZEBUDOWA BUDYNKU DOMU STUDENCKIEGO NR 2 "BLIŹNIAK"	
		BRANŻA ARCHITEKTURA	DATA 08-2011
PROJEKTANT Nr. BPP Upr. 366/79 z dn. 15.11.79r. 32-400 Myślenice, ul. E. Orzeszkowej 11 tel. 012 272 01 76, Reg: 350928691 NIP 681-126-15-07	PODPIS	STADIUM PROJEKT WYKONAWCZY	SKALA 1:20
SPRAWDZAJĄCY	PODPIS	TEMAT RYSUNKU DETAL WYKOŃCZENIA BLATÓW KUCHENNYCH	NR RYSUNKU ~~16~~ 15