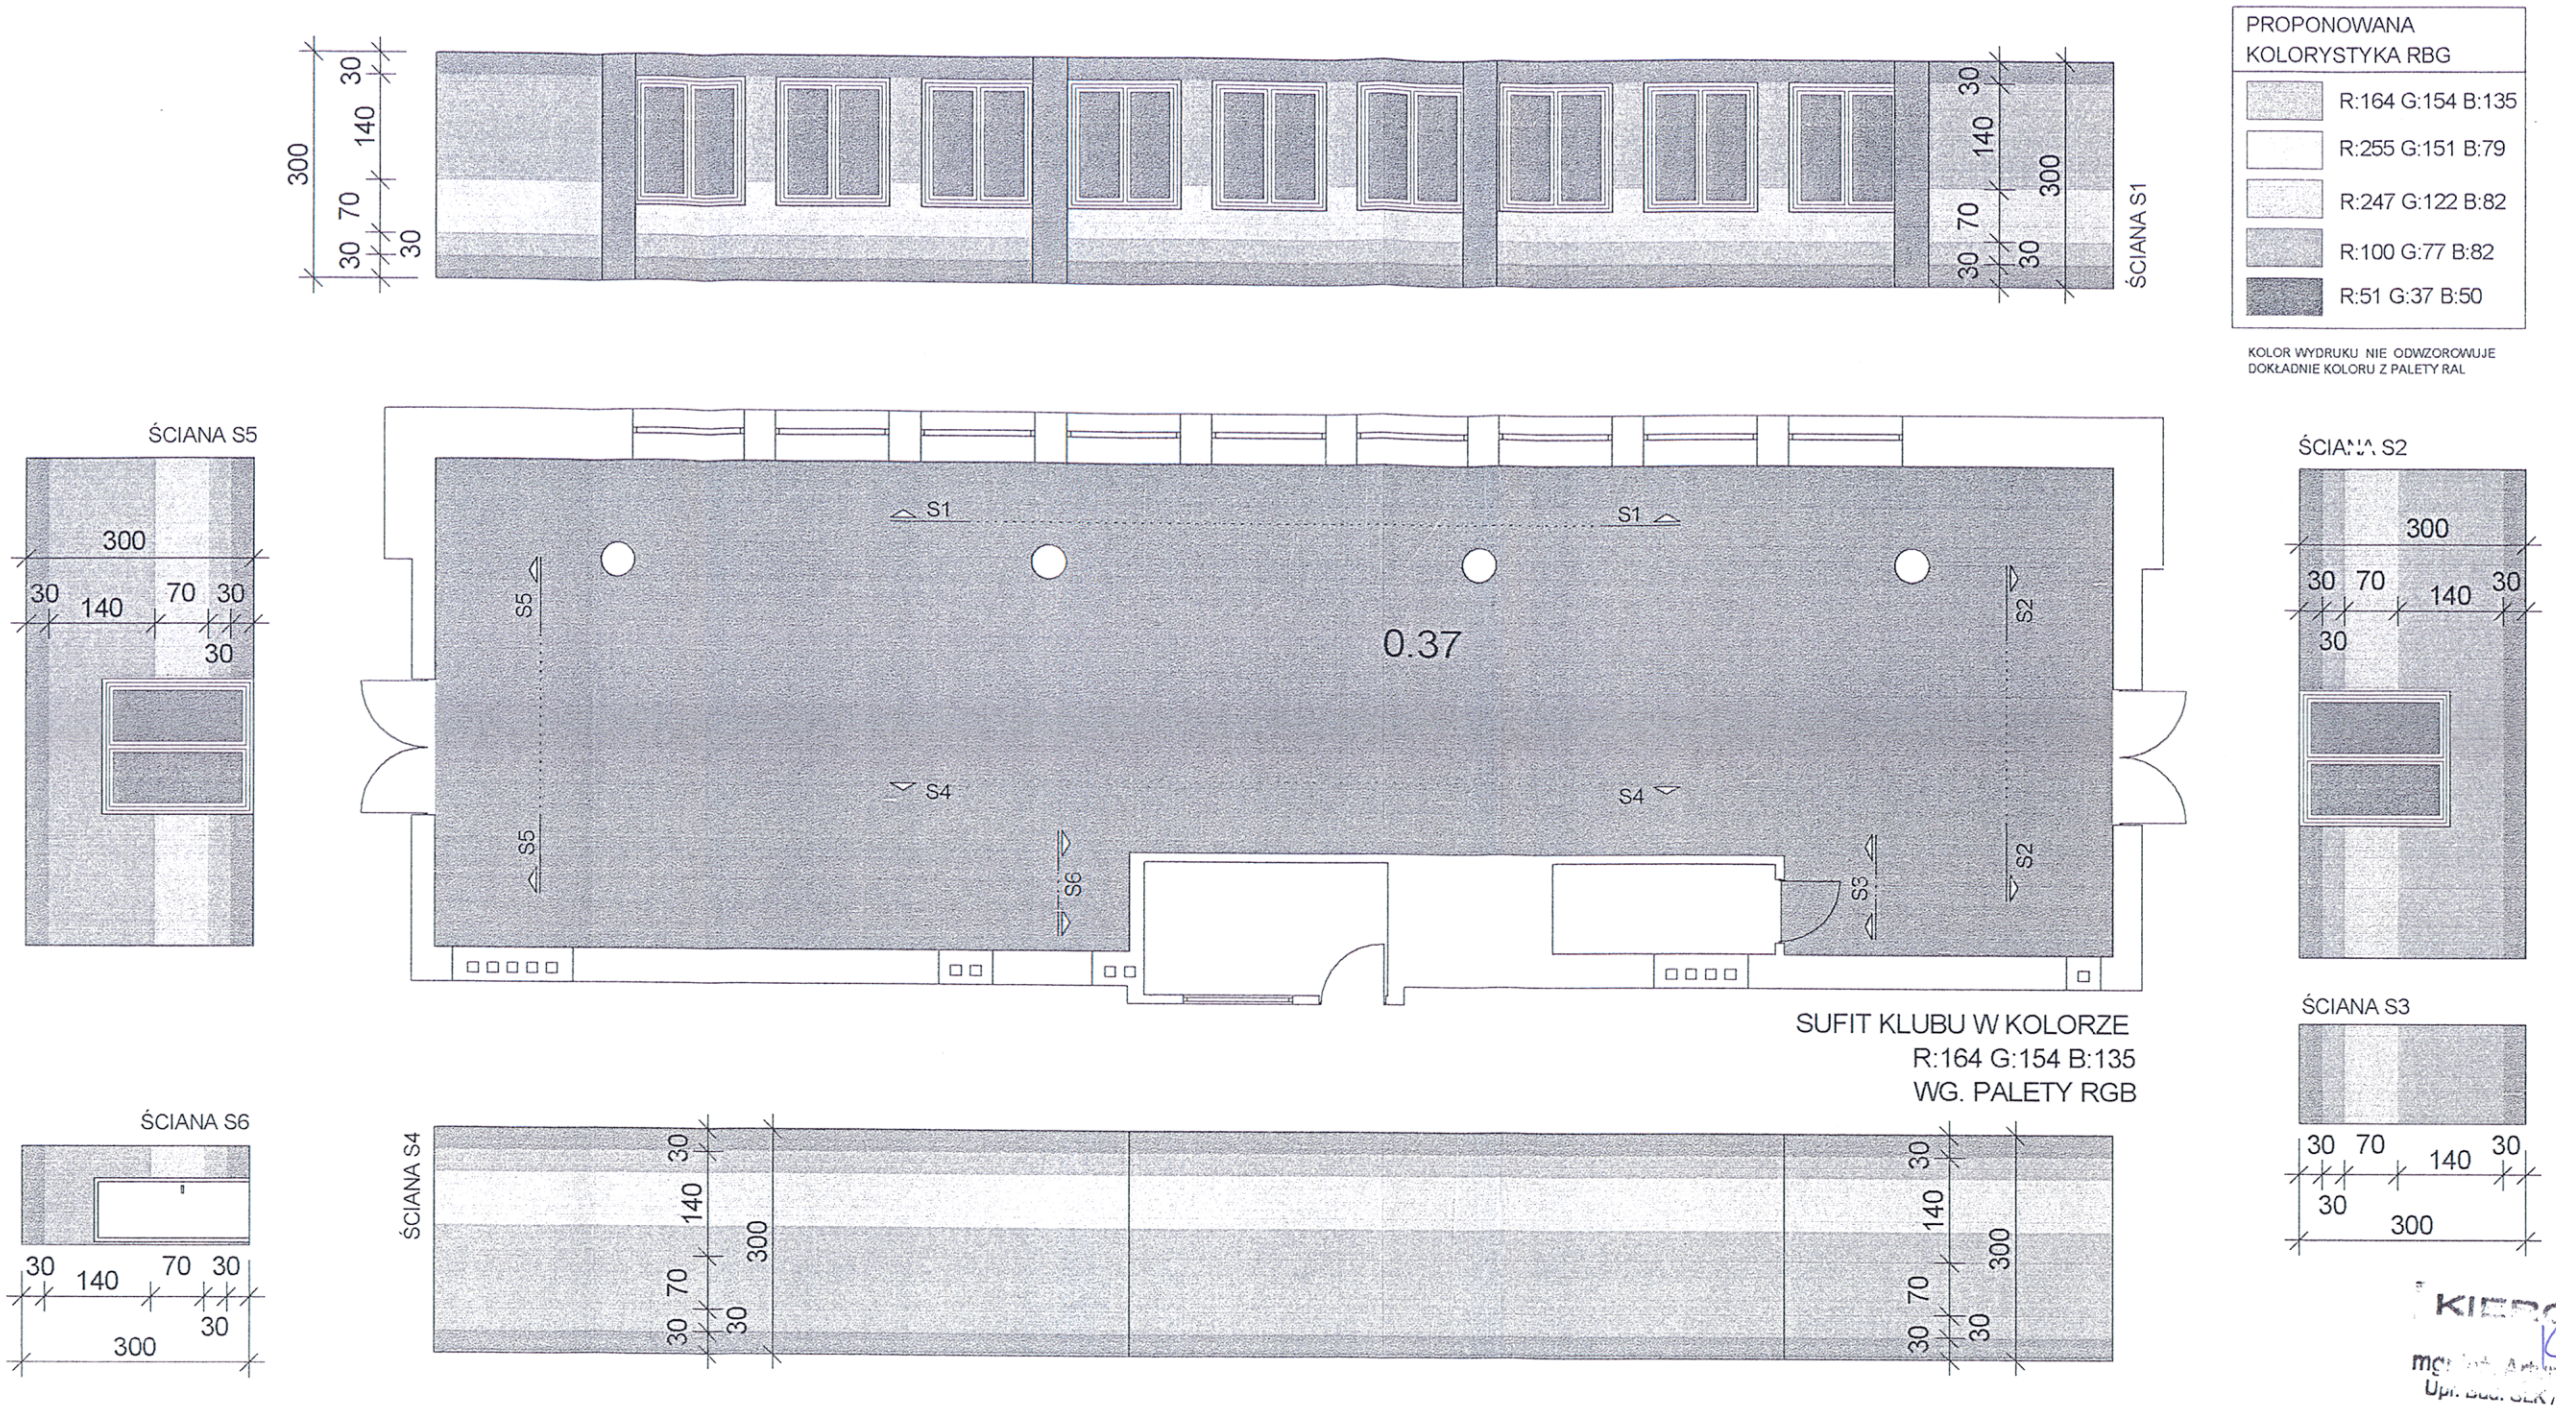

PROPONOWANA KOLORYSTYKA RBG

- R:164 G:154 B:135
- R:255 G:151 B:79
- R:247 G:122 B:82
- R:100 G:77 B:82
- R:51 G:37 B:50

KOLOR WYDRUKU NIE ODWZOROWUJE DOKŁADNIE KOLORU Z PALETY RAL

SUFIT KLUBU W KOLORZE
R:164 G:154 B:135
WG. PALETY RGB

KIEROWNIK
mgr inż. Artur Koczmarczyk
Upr. Bud. SLK 70030/OWOK/03

DOKUMENTACJA POWYKONAWCZA

SOLIS TECH
ul. Ciołkosza 56
30-443 Kraków
www.solistech.pl
biuro@solistech.pl
mobile: 502 537 984
tel./fax 12 653 01 89

INWESTOR POLITECHNIKA CZĘSTOCHOWSKA CZĘSTOCHOWA UL. DĄBROWSKIEGO 69	ADRES INWESTYCJI UL. AKADEMICKA 5 CZĘSTOCHOWA	TEMAT PROJEKTU PRZEBUDOWA BUDYNKU DOMU STUDENCKIEGO NR 2 "BLIŹNIAK"	
		BRANŻA ARCHITEKTURA	DATA 08-2011
PROJEKTANT Nr BPR Upr. 368/79 z dn. 15.11.79r. 32-400 Myślenice, ul. E. Orzeszkowej 11 tel. 012 272 01 76, Reg: 350923691	PODPIS	STADIUM PROJEKT WYKONAWCZY	SKALA 1:100
SPRAWDZAJĄCY NIP 681-126-15-07	PODPIS	TEMAT RYSUNKU KOLORYSTYKA KLUBU STUDENCKIEGO	NR RYSUNKU ~~17~~ 16