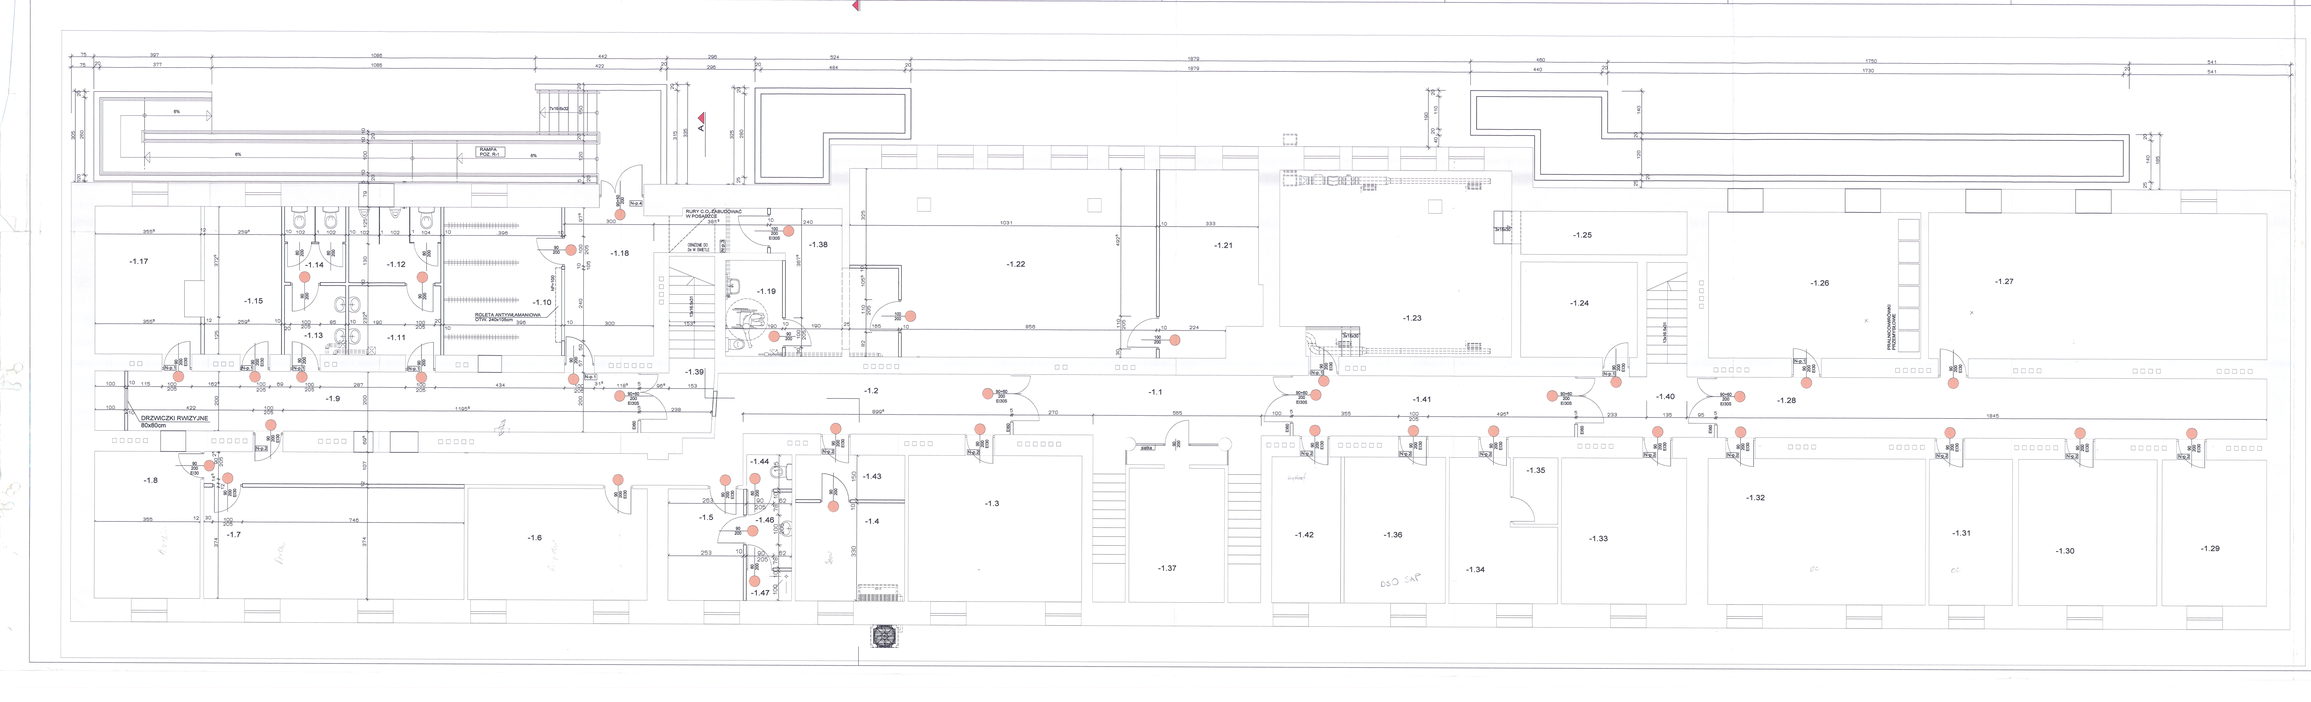

-1.1	KLATKA SCHODOWA 34,64 m² PŁYTKI CERAMICZNE
-1.2	KORYTARZ 60,09 m² PŁYTKI CERAMICZNE
-1.3	MAGAZYN 28,52 m² PŁYTKI CERAMICZNE
-1.4	MONTAŻOWNIA 9,16 m² PŁYTKI CERAMICZNE
-1.5	POM. TECHNICZNE 9,45 m² PŁYTKI CERAMICZNE
-1.6	OBRONA CYWILNA 22,05 m² PŁYTKI CERAMICZNE
-1.7	POM. POMOCNICZE 32,78 m² PŁYTKI CERAMICZNE
-1.8	POM. TECHNICZNE 57,61 m² PŁYTKI CERAMICZNE
-1.9	KORYTARZ 26,55 m² PŁYTKI CERAMICZNE
-1.10	SZATNIA 50,73 m² WYKŁADZINA PCW
-1.11	UMYWALNIA 7,20 m² PŁYTKI CERAMICZNE
-1.12	TOALETY MĘSKIE 7,91 m² PŁYTKI CERAMICZNE
-1.13	UMYWALNIA 4,78 m² PŁYTKI CERAMICZNE
-1.14	TOALETY DAMSKIE 8,23 m² PŁYTKI CERAMICZNE
-1.15	MAGAZYN 12,81 m² PŁYTKI CERAMICZNE
-1.17	MAGAZYN 17,23 m² PŁYTKI CERAMICZNE
-1.18	WENTYLKAP 20,39 m² PŁYTKI CERAMICZNE
-1.19	TOALETA NIEPEŁNOSPRW. 6,52 m² PŁYTKI CERAMICZNE
-1.30	MAGAZYN 20,74 m² PŁYTKI CERAMICZNE
-1.31	OBRONA CYWILNA 10,72 m² PŁYTKI CERAMICZNE
-1.32	OBRONA CYWILNA 35,77 m² PŁYTKI CERAMICZNE
-1.33	WARSZTAT 25,93 m² PŁYTKI CERAMICZNE
-1.34	MAG. SKROSNOW-CZYSTOŚCI 16,21 m² WYKŁADZINA PCW
-1.35	POM. POMOCNICZE 3,05 m² PŁYTKI CERAMICZNE
-1.36	POM. ROWEROWNIA / PARTERU R-1 18,66 m² PŁYTKI CERAMICZNE
-1.37	POM. ROWEROW 34,45 m² PŁYTKI CERAMICZNE
-1.38	KORYTARZ 8,50 m² WYKŁADZINA PCW
-1.39	KLATKA SCHODOWA 33,90 m² PŁYTKI CERAMICZNE
-1.40	KLATKA SCHODOWA 14,55 m² PŁYTKI CERAMICZNE
-1.41	KORYTARZ 16,21 m² PŁYTKI CERAMICZNE
-1.42	HYDROFORNIANIA 5,52 m² PŁYTKI CERAMICZNE
-1.43	WENTYLACYJNY 8,54 m² PŁYTKI CERAMICZNE
-1.45	PRZEDSIONEK 3,06 m² PŁYTKI CERAMICZNE
-1.46	PRYSZNIC 1,62 m² PŁYTKI CERAMICZNE
	RAZEM: 854,77m2

+1.21	POM. PODRĘCZNE 20,5 m² WYKŁADZINA PCW
+1.22	SALA KLUBOWA 39,41 m² WYKŁADZINA PCW
+1.23	SALA ĆWICZEŃ 47,67 m² TARKETT DANSPORT
+1.24	POM. TECHNICZNE 9,61 m² PŁYTKI CERAMICZNE
+1.25	POM. PODRĘCZNE 8,53 m² PŁYTKI CERAMICZNE
+1.26	PRALNIA 34,84 m² PŁYTKI CERAMICZNE
+1.27	MAGAZYN BIELIZNY 58,43 m² PŁYTKI CERAMICZNE
+1.28	KORYTARZ 37,22 m² PŁYTKI CERAMICZNE
+1.29	MAGAZYN 17,16 m² PŁYTKI CERAMICZNE

ZAKRES OPRACOWANIA OBEJMUJĄCY PIERWSZY ETAP INWESTYCJI
OKNA KONSTRUKCJA PIWNICY

Hmds HYDRANT Z WĘŻEM PÓŁSZTYWNYM DN25
PZG MONTAŻ HYDRANTU NALEŻY PRZYDOTOWAĆ
OTWÓR O WYMIARACH 75x150x50mm
DOL OTWORU NA POZIOMIE 75cm POWYŻ POZIOMU POSADZKI

hP POZIOM PARAPETU W ŚWIETLE WYKONZGONYM

POMIESZCZENIA W KTÓRYCH NALEŻY ZAMONTOWAĆ BURTY PODWIESZANE NA WYSOKOŚCI 2.50m PONAD POZIOMEM POSADZKI

ISTNIEJĄCE ŚCIANY

WSZYSTKIE WYMIARY NALEŻY SPRAWDZIĆ NA BUDOWIE
ZAMIENNIE WYMIARY NALEŻY SKOROZUMIEĆ PRZY WYCZYSTKIE PROJEKTANTA

SOLIS TECH
ul. Ciołkowska 9A
30-443 Kraków
www.solistech.pl
biuro@solistech.pl
mobile: 502 837 964
tel./fax: 12 643 01 69

INWESTOR: POLITECHNIKA CZĘSTOCHOWSKA
CZĘSTOCHOWA
UL. DĄBROWSKIEGO 69

OBIEKT BUDOWLANY: UL. AKADEMICKA 2 CZĘSTOCHOWA

TYTUŁ PROJEKTU: PRZEBUDOWA BUDYNKU DOMU STUDENCKIEGO NR 2 TU ZDAW

BRANŻA: ARCHITEKTURA

DATA: 06-2014

FAZA: DOKUMENTACJA POWYKONAWCZA

SKALA: 1 : 50

TYTUŁ RYSUNKU: RZUT PIWNIC

NR RYSUNKU: 1

mgr inż. arch. Jerzy Pilas
Uprawnienia budowlane do projektowania bez ograniczeń w specjalności architektonicznej nr WP-1ab/0679