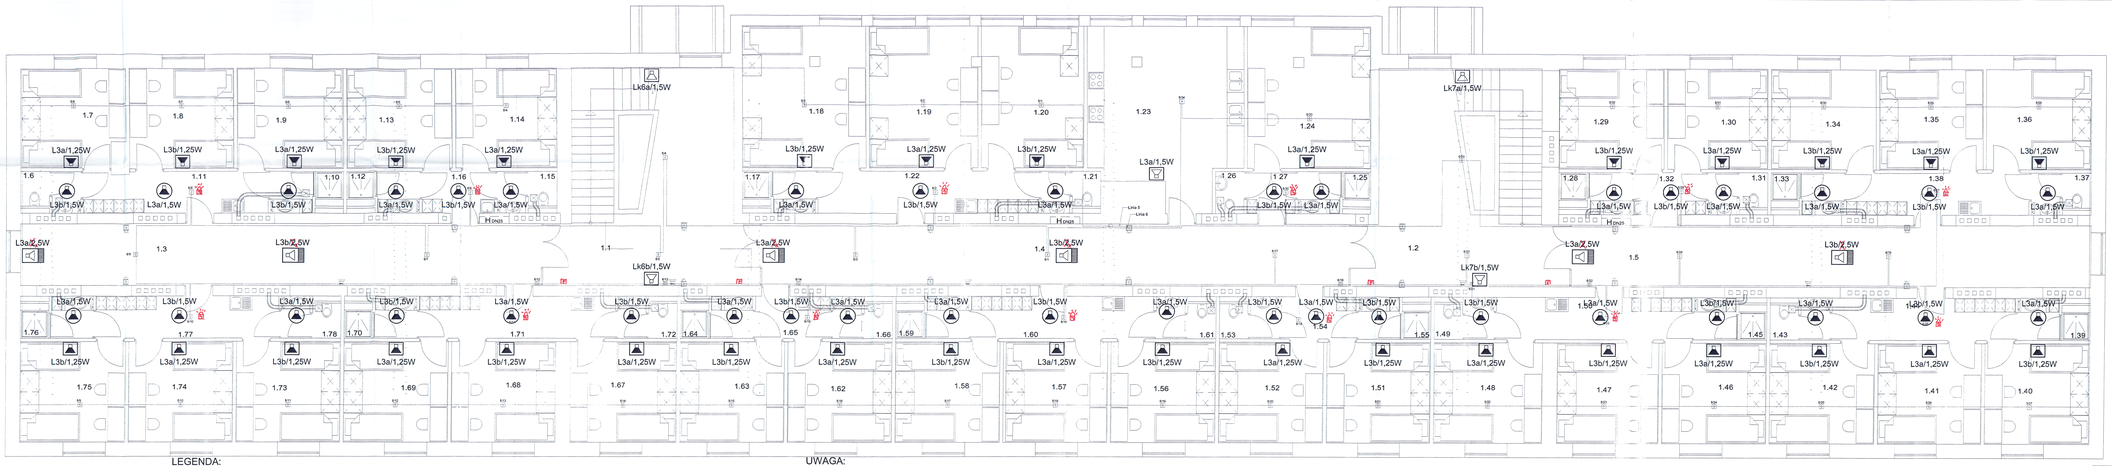

1.1	KLATKA SCHODOWA	1.30	POKÓJ
1.2	KLATKA SCHODOWA	1.31	TOALETA
1.3	KORYTARZ	1.32	PRZEDPOKÓJ
1.4	KORYTARZ	1.33	ŁAZIENKA
1.5	KORYTARZ	1.34	POKÓJ
1.6	TOALETA	1.35	POKÓJ
1.7	POKÓJ	1.36	POKÓJ
1.8	POKÓJ	1.37	TOALETA
1.9	POKÓJ	1.38	PRZEDPOKÓJ
1.10	ŁAZIENKA	1.39	ŁAZIENKA
1.11	PRZEDPOKÓJ	1.40	POKÓJ
1.12	ŁAZIENKA	1.41	POKÓJ
1.13	POKÓJ	1.42	PRZEDPOKÓJ
1.14	POKÓJ	1.43	TOALETA
1.15	TOALETA	1.45	PRZEDPOKÓJ
1.16	PRZEDPOKÓJ	1.46	POKÓJ
1.17	ŁAZIENKA	1.47	POKÓJ
1.18	POKÓJ	1.48	TOALETA
1.19	POKÓJ	1.49	PRZEDPOKÓJ
1.20	POKÓJ	1.51	POKÓJ
1.21	TOALETA	1.52	POKÓJ
1.22	PRZEDPOKÓJ	1.53	TOALETA
1.23	KUCHNIA	1.54	PRZEDPOKÓJ
1.24	POKÓJ	1.55	ŁAZIENKA
1.25	ŁAZIENKA	1.56	TOALETA
1.26	TOALETA	1.57	PRZEDPOKÓJ
1.27	PRZEDPOKÓJ	1.58	POKÓJ
1.28	ŁAZIENKA	1.59	POKÓJ
1.29	POKÓJ	1.60	POKÓJ

RAZEM: 901.15 m2

DOKUMENTACJA POWYKONAWCZA

KIEROWNIK

mgr inż. Artur Kamieniarz
tel. fax. (34) 369-00-00

LEGENDA:

- POŻAROWY GŁOŚNIK NAŚCIENNY - ~~MCR-SWSM6~~ BS-6R0 FC
- POŻAROWY GŁOŚNIK SUFITOWY - ~~ABT-S2010~~ FC-1R0 FC
- POŻAROWY GŁOŚNIK SUFITOWY - ~~ABT-S136~~ FC-1R0 FC
- POŻAROWY GŁOŚNIK PROJEKTOROWY - ~~MCR-SMSP20~~ VSP-5R

MIKROFON STRAŻAKA - MIKROFON STRAŻAKA - ABT-V200MS

MIKROFON STREFOWY - MIKROFON STREFOWY - ABT-V200M

CDSO - CENTRALA DSO - SZAFA RACK 42U 600x600mm

UWAGA:
WSZYSTKIE GŁOŚNIKI POŻAROWE MUSZĄ POSIADAĆ
AKTUALNY CERTYFIKAT NA ZGODNOŚĆ Z NORMĄ PN-EN 54-24
ORAZ ŚWIADECTWO DOPUSZCZENIA CNBOP
DO STOSOWANIA W SYSTEMACH DSO.

OKABLOWANIE:
LINIE GŁOŚNIKOWE: HDGs 2x1,5mm2 PH90
LUB HTKSH 1x2x1,4mm PH90
POZOSTAŁE WEDŁUG OZNACZEŃ NA SCHEMACIE

Elektrotechnika
- Czujka termiczna
- Czujka optyczna
- moduł linii do sterowania zewnętrznego
- RDP
- Przycisk przeciwpożarowy
- Sygnalizacja optyczno akustyczna
- Czujka optyczna z wskaźnikiem zadziałania w kolorach kablowych

SOLIS TECH
ul. Cieplna 24
30-443 Kraków
tel. 12 333 01 99
fax 12 333 01 98

INWESTOR: Politechnika Częstochowska, ul. Dąbrowskiego 69, 42 - 201 Częstochowa

TEMAT: przebudowa budynku Domu Studenta nr 2 „Bliźniak" Politechniki Częstochowskiej

BRANŻA: ELEKTRYCZNA

DATA: SIERPIEŃ 2011

PROJEKTOWAŁ: mgr inż. Wojciech Bąk

FUNKCJA: PROJ.

BRANŻOWY: mgr inż. Wojciech Bąk

FUNKCJA: PROJ.

SPRAWDZIŁ: tech. Piotr Kania

SKALA: 1:50

NAZWA RYSUNKU: RZUT PIĘTRA - INSTALACJE DSO, SAP

NR RYS.: E-8