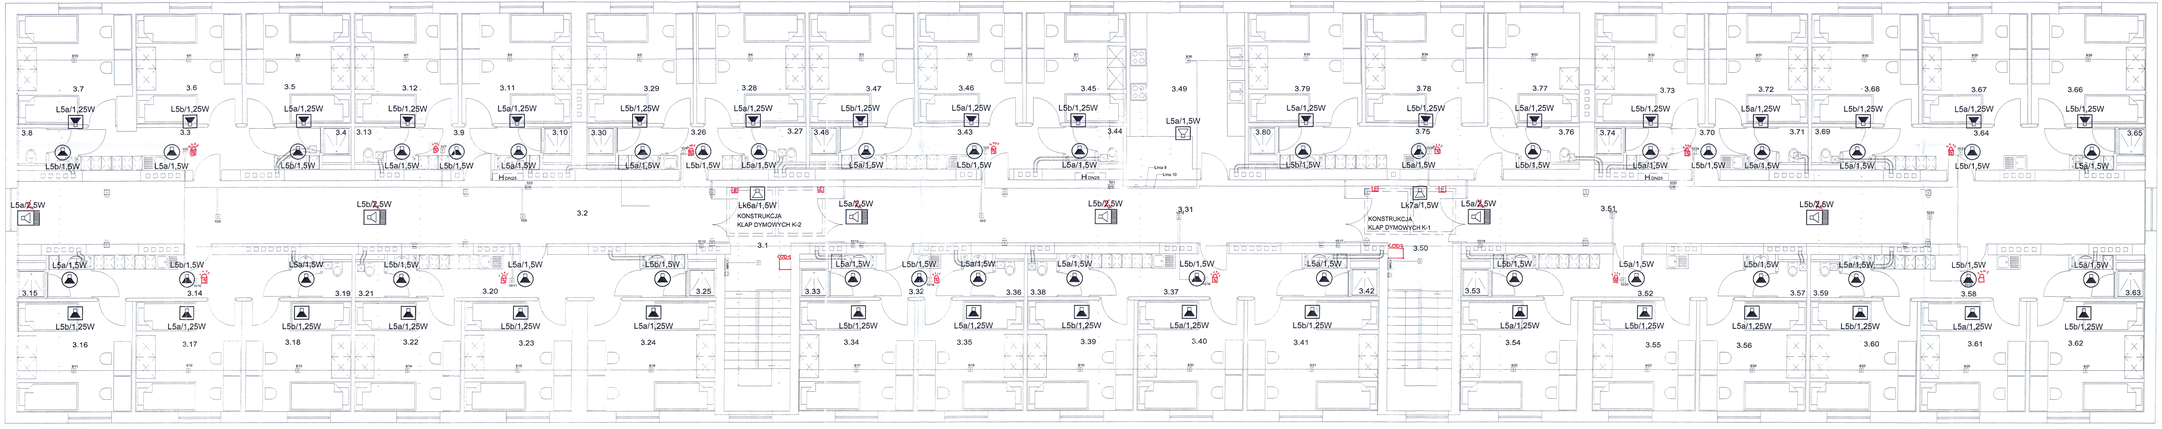

3.1 KLATKA SCHODOWA 3,50 m² / PŁYTKI CERAMICZNE	3.30 ŁAZIENKA 3,50 m² / PŁYTKI CERAMICZNE	3.59 TOALETA 1,84 m² / PŁYTKI CERAMICZNE	
3.2 KORYTARZ 53,87 m² / PŁYTKI CERAMICZNE	3.31 KORYTARZ 20,07 m² / PŁYTKI CERAMICZNE	3.60 POKÓJ 9,80 m² / WYKŁADZINA PCW	
3.3 PRZEDPOKÓJ 3,86 m² / WYKŁADZINA PCW	3.32 PRZEDPOKÓJ 4,43 m² / WYKŁADZINA PCW	3.61 POKÓJ 9,80 m² / WYKŁADZINA PCW	
3.4 ŁAZIENKA 3,86 m² / PŁYTKI CERAMICZNE	3.33 ŁAZIENKA 3,50 m² / PŁYTKI CERAMICZNE	3.62 POKÓJ 9,80 m² / WYKŁADZINA PCW	
3.5 POKÓJ 9,80 m² / WYKŁADZINA PCW	3.34 POKÓJ 9,80 m² / WYKŁADZINA PCW	3.63 ŁAZIENKA 3,50 m² / PŁYTKI CERAMICZNE	
3.6 POKÓJ 9,80 m² / WYKŁADZINA PCW	3.35 POKÓJ 9,80 m² / WYKŁADZINA PCW	3.64 PRZEDPOKÓJ 3,86 m² / WYKŁADZINA PCW	
3.7 POKÓJ 9,80 m² / WYKŁADZINA PCW	3.36 TOALETA 1,84 m² / PŁYTKI CERAMICZNE	3.65 ŁAZIENKA 3,50 m² / PŁYTKI CERAMICZNE	
3.8 TOALETA 1,84 m² / PŁYTKI CERAMICZNE	3.37 PRZEDPOKÓJ 3,86 m² / WYKŁADZINA PCW	3.66 POKÓJ 9,80 m² / WYKŁADZINA PCW	
3.9 PRZEDPOKÓJ 3,86 m² / WYKŁADZINA PCW	3.38 TOALETA 1,84 m² / PŁYTKI CERAMICZNE	3.67 POKÓJ 9,80 m² / WYKŁADZINA PCW	
3.10 ŁAZIENKA 3,50 m² / PŁYTKI CERAMICZNE	3.39 POKÓJ 9,80 m² / WYKŁADZINA PCW	3.68 POKÓJ 9,80 m² / WYKŁADZINA PCW	
3.11 POKÓJ 9,80 m² / WYKŁADZINA PCW	3.40 POKÓJ 9,80 m² / WYKŁADZINA PCW	3.69 TOALETA 1,84 m² / PŁYTKI CERAMICZNE	
3.12 POKÓJ 9,80 m² / WYKŁADZINA PCW	3.41 POKÓJ 9,80 m² / WYKŁADZINA PCW	3.70 PRZEDPOKÓJ 3,86 m² / WYKŁADZINA PCW	
3.13 TOALETA 1,84 m² / PŁYTKI CERAMICZNE	3.42 ŁAZIENKA 3,86 m² / PŁYTKI CERAMICZNE	3.71 PRZEDPOKÓJ 3,86 m² / WYKŁADZINA PCW	
3.14 PRZEDPOKÓJ 3,86 m² / WYKŁADZINA PCW	3.43 PRZEDPOKÓJ 3,80 m² / WYKŁADZINA PCW	3.72 POKÓJ 9,80 m² / WYKŁADZINA PCW	
3.15 ŁAZIENKA 3,50 m² / PŁYTKI CERAMICZNE	3.44 TOALETA 1,84 m² / PŁYTKI CERAMICZNE	3.73 POKÓJ 9,80 m² / WYKŁADZINA PCW	
3.16 POKÓJ 9,80 m² / WYKŁADZINA PCW	3.45 POKÓJ 9,80 m² / WYKŁADZINA PCW	3.74 ŁAZIENKA 3,50 m² / PŁYTKI CERAMICZNE	
3.17 POKÓJ 9,80 m² / WYKŁADZINA PCW	3.46 POKÓJ 9,80 m² / WYKŁADZINA PCW	3.75 PRZEDPOKÓJ 3,86 m² / WYKŁADZINA PCW	
3.18 POKÓJ 9,80 m² / WYKŁADZINA PCW	3.47 POKÓJ 9,80 m² / WYKŁADZINA PCW	3.76 TOALETA 1,84 m² / PŁYTKI CERAMICZNE	
3.19 TOALETA 1,84 m² / PŁYTKI CERAMICZNE	3.48 ŁAZIENKA 3,50 m² / PŁYTKI CERAMICZNE	3.77 POKÓJ 9,80 m² / WYKŁADZINA PCW	
3.20 PRZEDPOKÓJ 3,86 m² / WYKŁADZINA PCW	3.49 KUCHNIA 13,84 m² / WYKŁADZINA PCW	3.78 POKÓJ 9,80 m² / WYKŁADZINA PCW	
3.21 TOALETA 1,84 m² / PŁYTKI CERAMICZNE	3.50 KLATKA SCHODOWA 2,58 m² / PŁYTKI CERAMICZNE	3.79 POKÓJ 9,80 m² / WYKŁADZINA PCW	
3.22 POKÓJ 9,80 m² / WYKŁADZINA PCW	3.51 KORYTARZ 5,08 m² / PŁYTKI CERAMICZNE	3.80 ŁAZIENKA 3,50 m² / PŁYTKI CERAMICZNE	
3.23 POKÓJ 9,80 m² / WYKŁADZINA PCW	3.52 PRZEDPOKÓJ 5,08 m² / WYKŁADZINA PCW		
3.24 POKÓJ 9,80 m² / WYKŁADZINA PCW	3.53 ŁAZIENKA 3,86 m² / PŁYTKI CERAMICZNE		
3.25 KUCHNIA 13,84 m² / PŁYTKI CERAMICZNE	3.54 POKÓJ 9,80 m² / WYKŁADZINA PCW		
3.26 PRZEDPOKÓJ 4,43 m² / WYKŁADZINA PCW	3.55 POKÓJ 9,80 m² / WYKŁADZINA PCW		
3.27 TOALETA 2,84 m² / PŁYTKI CERAMICZNE	3.56 POKÓJ 9,80 m² / WYKŁADZINA PCW		
3.28 POKÓJ 9,80 m² / WYKŁADZINA PCW	3.57 TOALETA 2,84 m² / PŁYTKI CERAMICZNE		
3.29 POKÓJ 9,80 m² / WYKŁADZINA PCW	3.58 PRZEDPOKÓJ 5,08 m² / WYKŁADZINA PCW		

RAZEM: 905 87m2

KIEROWNIK
mgr inż. Aleksandra Przybyła
Nr. Rej. Ew.nr.Geod.1/2013

DOKUMENTACJA POWYKONAWCZA

LEGENDA:

- POŻAROWY GŁOŚNIK NAŚCIENNY - ~~MCR-SWSM6~~ 05-6BFC
- POŻAROWY GŁOŚNIK SUFITOWY - ABT-S2010 04-4B2FC
- POŻAROWY GŁOŚNIK SUFITOWY - ABT-S136 04-4B2FC
- POŻAROWY GŁOŚNIK PROJEKTOROWY - ~~MCR-SMSP20~~ USP-53

MIKROFON STRAŻAKA - MIKROFON STRAŻAKA - ABT-V200MS

MIKROFON STREFOWY - MIKROFON STREFOWY - ABT-V200M

CDSO
CENTRALA DSO - SZAFA RACK 42U 600x600mm
CENTRALA ODDYMIANIA

UWAGA:
WSZYSTKIE GŁOŚNIKI POŻAROWE MUSZĄ POSIADAĆ AKTUALNY CERTYFIKAT NA ZGODNOŚĆ Z NORMĄ PN-EN 54-24 ORAZ ŚWIADECTWO DOPUSZCZENIA CNBOP DO STOSOWANIA W SYSTEMACH DSO.

OKABLOWANIE:
LINIE GŁOŚNIKOWE: HDGs 2x1,5mm2 PH90
LUB HTKSH 1x2x1,4mm PH90
POZOSTAŁE WEDŁUG OZNACZEŃ NA SCHEMACIE

Elektroteleprace
Czujka termiczna
Czujka optyczna
moduł EKW do sterowania zaworami
RDP
Przycisk przeciwpożarowy
Sygnalizacja optyczno akustyczna
Czujka optyczna z wskaźnikiem zadziałania w kanałach nadmuchu

SOLIS TECH
ul. Cieszyńska 34
30-443 Kraków
www.solistech.pl
biuro@solistech.pl
biuro 502 537 864
ar. tel. 12 653 01 64

INWESTOR: Politechnika Częstochowska, ul. Dąbrowskiego 69, 42 - 201 Częstochowa

TEMAT: przebudowa budynku Domu Studenta nr 2 „Bliźniak" Politechniki Częstochowskiej

BRANŻA: ELEKTRYCZNA

DATA: SIERPIEŃ 2021

PROJEKTOWAŁ: mgr. inż Bogusław Jabłoński — KOPR

SPRAWDZIŁ: mgr. inż Wojciech Bała — KOPR

OPRACOWAŁ: tech. Piotr Kania — KOPR

TEMAT RYSUNKU: RZUT PIĘTRA II - INSTALACJE DSO, SAP

SKALA: 1:50

NR RYS.: E-10