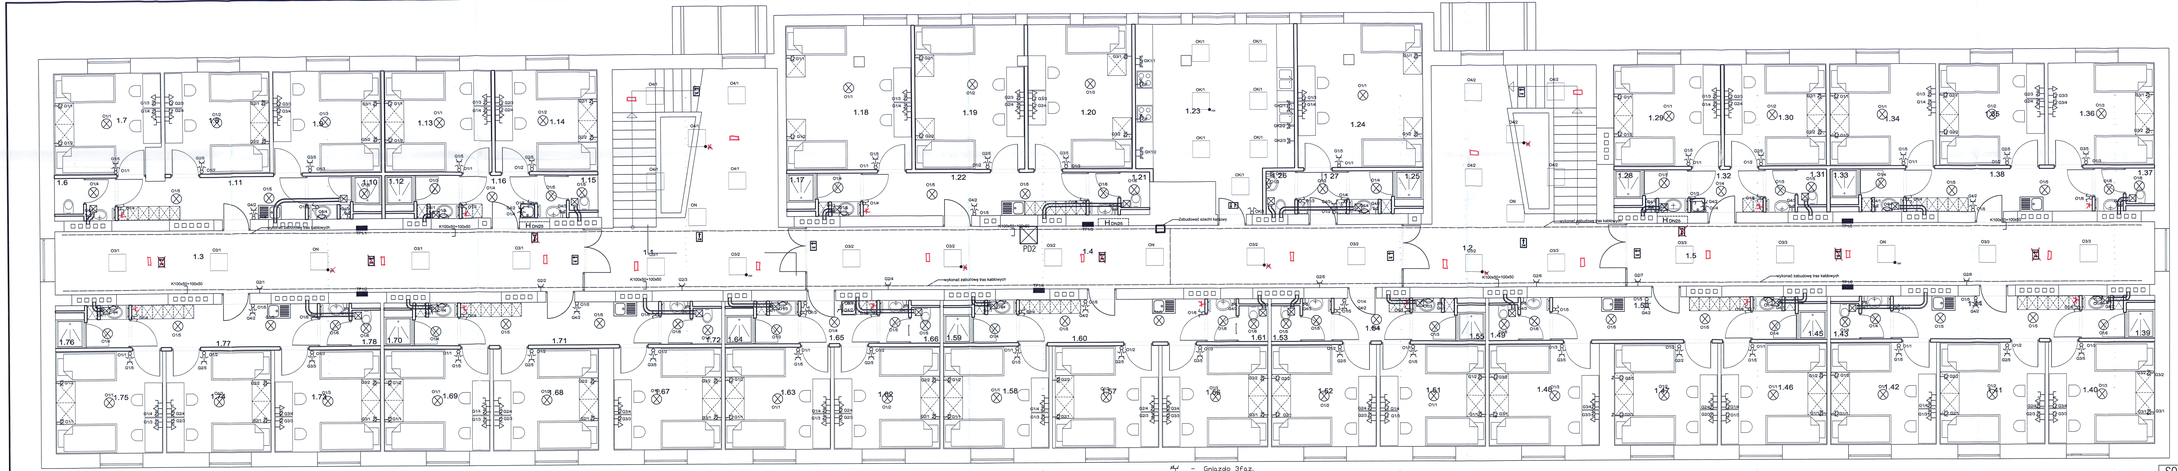

1.1	HOLL/KLATKA SCHODOWA	1.30	POKÓJ
49.00 m²	PŁYTKI CERAMICZNE	12.27 m²	WYKŁADZINA PCW
1.2	HOLL/KLATKA SCHODOWA	1.31	TOALETA
49.21 m²	PŁYTKI CERAMICZNE	2.64 m²	PŁYTKI CERAMICZNE
1.3	KORYTARZ	1.32	PRZEDSIONEK
41.81 m²	PŁYTKI CERAMICZNE	3.62 m²	PŁYTKI CERAMICZNE
1.4	KORYTARZ	1.33	ŁAZIENKA
48.66 m²	PŁYTKI CERAMICZNE	3.45 m²	PŁYTKI CERAMICZNE
1.5	KORYTARZ	1.34	POKÓJ
40.82 m²	PŁYTKI CERAMICZNE	13.21 m²	WYKŁADZINA PCW
1.6	TOALETA	1.35	ŁAZIENKA
2.64 m²	PŁYTKI CERAMICZNE	3.45 m²	PŁYTKI CERAMICZNE
1.7	POKÓJ	1.36	PRZEDSIONEK
12.79 m²	WYKŁADZINA PCW	3.98 m²	PŁYTKI CERAMICZNE
1.8	POKÓJ	1.37	TOALETA
13.21 m²	WYKŁADZINA PCW	2.64 m²	PŁYTKI CERAMICZNE
1.9	POKÓJ	1.38	PRZEDSIONEK
13.45 m²	WYKŁADZINA PCW	8.72 m²	PŁYTKI CERAMICZNE
1.10	ŁAZIENKA	1.39	ŁAZIENKA
3.45 m²	PŁYTKI CERAMICZNE	3.45 m²	PŁYTKI CERAMICZNE
1.11	PRZEDSIONEK	1.40	POKÓJ
9.74 m²	PŁYTKI CERAMICZNE	13.32 m²	WYKŁADZINA PCW
1.12	ŁAZIENKA	1.41	POKÓJ
3.48 m²	PŁYTKI CERAMICZNE	13.21 m²	WYKŁADZINA PCW
1.13	POKÓJ	1.42	POKÓJ
13.33 m²	WYKŁADZINA PCW	13.32 m²	WYKŁADZINA PCW
1.14	POKÓJ	1.43	TOALETA
13.79 m²	WYKŁADZINA PCW	2.64 m²	PŁYTKI CERAMICZNE
1.15	TOALETA	1.44	PRZEDSIONEK
2.64 m²	PŁYTKI CERAMICZNE	6.72 m²	PŁYTKI CERAMICZNE
1.16	PRZEDSIONEK	1.45	ŁAZIENKA
3.83 m²	PŁYTKI CERAMICZNE	3.48 m²	PŁYTKI CERAMICZNE
1.17	ŁAZIENKA	1.46	POKÓJ
3.48 m²	PŁYTKI CERAMICZNE	13.21 m²	WYKŁADZINA PCW
1.18	POKÓJ	1.47	POKÓJ
21.81 m²	WYKŁADZINA PCW	13.66 m²	WYKŁADZINA PCW
1.19	POKÓJ	1.48	PRZEDSIONEK
18.31 m²	WYKŁADZINA PCW	9.74 m²	PŁYTKI CERAMICZNE
1.20	POKÓJ	1.49	TOALETA
18.34 m²	WYKŁADZINA PCW	2.64 m²	PŁYTKI CERAMICZNE
1.21	TOALETA	1.50	PRZEDSIONEK
2.64 m²	PŁYTKI CERAMICZNE	5.97 m²	PŁYTKI CERAMICZNE
1.22	POKÓJ	1.51	POKÓJ
11.69 m²	WYKŁADZINA PCW	13.21 m²	WYKŁADZINA PCW
1.23	ŁAZIENKA	1.52	ŁAZIENKA
3.45 m²	PŁYTKI CERAMICZNE	3.37 m²	WYKŁADZINA PCW
1.24	TOALETA	1.53	TOALETA
2.64 m²	PŁYTKI CERAMICZNE	2.64 m²	PŁYTKI CERAMICZNE
1.25	PRZEDSIONEK	1.54	PRZEDSIONEK
3.48 m²	PŁYTKI CERAMICZNE	3.64 m²	PŁYTKI CERAMICZNE
1.26	ŁAZIENKA	1.55	ŁAZIENKA
3.48 m²	PŁYTKI CERAMICZNE	3.48 m²	PŁYTKI CERAMICZNE
1.27	PRZEDSIONEK	1.56	POKÓJ
8.67 m²	PŁYTKI CERAMICZNE	13.32 m²	WYKŁADZINA PCW
1.28	ŁAZIENKA	1.57	POKÓJ
3.48 m²	PŁYTKI CERAMICZNE	13.32 m²	WYKŁADZINA PCW
1.29	POKÓJ	1.58	POKÓJ
13.35 m²	WYKŁADZINA PCW	13.21 m²	WYKŁADZINA PCW

RAZEM: 801.18 m2

DOKUMENTACJA POWYKONAWCZA

KIEROWNIK
mgr inż. Adrian Kozłowski
upr. bud. DOŚ-GOOD/21/0458

- Gniazdo 3Faz.
- Gniazdo 230V nr obwodu (3) /numer gniazda(2)
- Gniazdo teleinformatyczne 2xRJ-45
- Gniazdo TV/SAT
- Punkt Dystrybucyjny 2 (Szafa 12 600x600)

UWAGI:

Gniazda 230V montowane w łazienkach na wysokości 135m kategori IP44
Gniazda w pom. nakrych i na zewnątrz kategori IP44 z klapką.
Oprawy w częściach biurowych typu "PAR"
Trasy kanyt wykonać w taki sposób aby umożliwić ich poznieszą zabudowę,
oraz wykonać rewizje w celach technicznych /max odstęp 4m/

- Lampka z buczkiem
- Kasownik, Transformator
- Przycisk pocisgowy
- Wyłącznik Główny P.POŻ
- Oprawa ewakuacyjna dwustronna
- Oprawa ewakuacyjna jednostronna
- Oprawa typu kinkiet
- Oprawa świetlówkowa 2x36W
- Oprawa świetlówkowa 4x18W
- Oprawa typu plafon 60W
- Łącznik schodowy
- Łącznik pojedynczy
- Łącznik podwójny
- Łącznik krzyżowy
- Czujka ruchu
- Moduł Awaryjny 2h
- Oprawa ewakuacyjna LED z mod.PAJ

SOLIS TECH
ul. Ciołkowa 12
15-445 Białystok
www.solistech.pl
biuro@solistech.pl
tel/fax:085 727 84
kom: 0 692 91 86

INWESTOR:		TEMAT:	przebudowa budynku Domu Studenta nr 2 „BŁĘKIT" Politechniki Częstochowskiej
Politechnika Częstochowska Ul. Dąbrowskiego 69 42 - 201 Częstochowa		BRANŻA:	ELEKTRYCZNA
			DATA: 09/PROJ/2021
PROJEKTANT: mgr. Inż Bogusław Jabłoński	PODPIS:	ETAPAN:	WYKONAWCZY
			SKALA: 1:50
OPRACOWAŁ: tech. Piotr Kania	PODPIS:		NR RYS: E-3