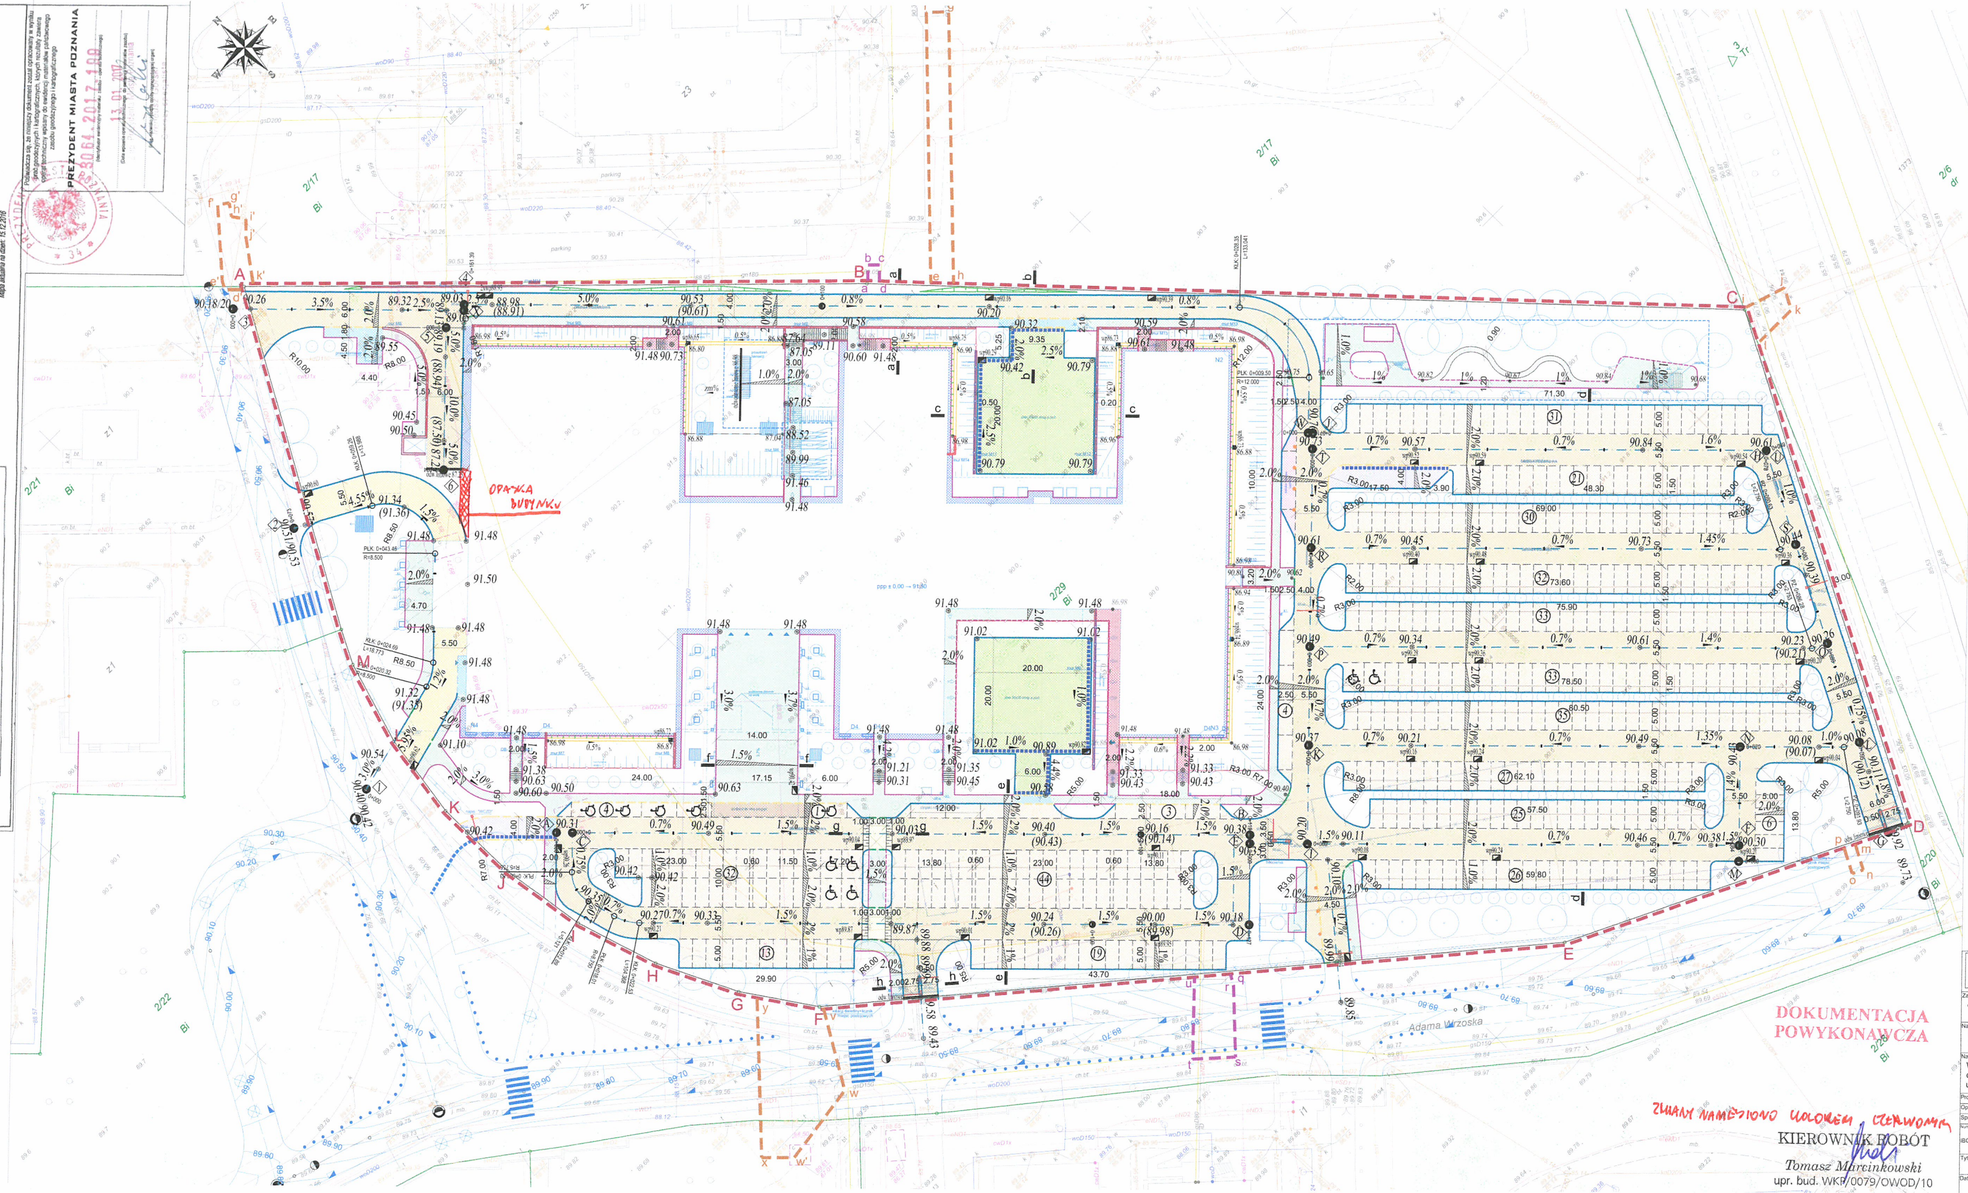

Mapa do celów projektowych

skala: 1:500

ZG-OUG.4104.6044.2016

Sporządził:

PRZEDSIĘBIORSTWO USŁUG GEODEZYJNO-KARTOGRAFICZNYCH "GEOBIZ" mgr inż. Bartłomiej Siekanko 66-300 Międzyrzecz, ul. Piastowska 40D/10 NIP 596-158-41-92, www.geobiz.pl

mgr inż. Bartłomiej Siekanko

geodeta uprawniony

uprawnienia zawodowe nr 0006/98

tel. 95 732 26 40

Mapa aktualna na dzień: 15.12.2016

Sporządził: mgr inż. Bartłomiej Siekanko

Data: 13.01.2017

Podpis: [signature]

PREZYDENT MIASTA POZNANIA

Data wpływu wniosku: 13.01.2017

Data wydania mapy: 20.01.2017

Podpis: [signature]

Mapa sporządzona w układzie współrzędnych 1992 oraz wysokości Kronsztad 1986

Na wyrażenie zgody na udostępnienie mapy do celów projektowych oraz na dokonanie na jej podstawie zmian treści zezwala podpisanie przez wnioskodawcę oświadczenia, że mapa ta zostanie użyta wyłącznie do celów projektowych, a w szczególności nie będzie powielana ani udostępniana osobom trzecim.

Mapa do celów projektowych nie stanowi dokumentu stanowiącego podstawę do ustalenia granic nieruchomości.

Zmiany sytuacyjne naniesione na podkładzie mapy zasadniczej w wyniku geodezyjnej inwentaryzacji powykonawczej wykonanej przez Przedsiębiorstwo Usług Geodezyjno-Kartograficznych "GEOBIZ" mgr inż. Bartłomiej Siekanko, 66-300 Międzyrzecz, ul. Piastowska 40D/10, NIP 596-158-41-92, www.geobiz.pl

mgr inż. Bartłomiej Siekanko

geodeta uprawniony

uprawnienia zawodowe nr 0006/98

tel. 95 732 26 40

Data: 15.12.2016

Podpis: [signature]

zasięg opracowania

Opracowanie wykonano w układzie współrzędnych 1992 oraz wysokości Kronsztad 1986

Mapa zasadnicza w skali 1:500

Arkusz mapy: 6.178.11.14.3.2, 6.178.11.14.4.1, 6.178.11.14.3.4, 6.178.11.14.4.3

Sekcje: 6.178.11.14.3.2, 6.178.11.14.4.1, 6.178.11.14.3.4, 6.178.11.14.4.3

1 Mapa zasadnicza - dodatek

2 Mapa zasadnicza - dodatek




KARTA NR 2

Miasto Poznań

Jedn. ewidac. (Gmina/Miasto / Miasto Poznań/580461_1)

Obręb ewidencyjny (Nazwa / Numer) 0029

Mapa z dnia: 26.10.16

OZNACZENIA:

- projektowane drogi manewrowe nawierzchnia z kostki betonowej
- projektowane miejsca postojowe nawierzchnia z kostki betonowej
- projektowany podjazd do izby przyjęć nawierzchnia z kostki betonowej
- projektowany podjazd do SOR nawierzchnia z kostki betonowej
- projektowana zatoka dla dostaw nawierzchnia z kostki betonowej
- projektowany chodnik wzmocniony nawierzchnia z kostki betonowej
- projektowany chodnik nawierzchnia z kostki betonowej
- projektowana opaska nawierzchnia z kostki betonowej
- projektowany plac drogi pożarowej nawierzchnia z kraty trawnikowej
- projektowany fragment drogi pożarowej nawierzchnia z płyt MEBA
- projektowana ścieżka krajobrazowa nawierzchnia z kostki betonowej
- projektowane schody terenowe nawierzchnia z bloków betonowych
- projektowane wyniesione przejście dla pieszych nawierzchnia z kostki betonowej
- chodnik i schody nadwieszane wg odrębnego opracowania
- projektowany krawężnik, wys.10cm
- projektowany krawężnik zaniżony, wys. 2 cm
- projektowany krawężnik wtopiony, wys. 0 cm
- projektowany krawężnik leżący, wys. 3 cm
- projektowane obrzeże chodnikowe
- projektowane obrzeże chodnikowe zaniżone, wys. 0cm
- projektowany ściek betonowy
- projektowane osie dróg
- projekt muru oporowego wg odrębnego opracowania
- projektowane bariery chodnikowe
- projektowane bariery drogowe
- projektowany dren francuski
- projektowane wpusty deszczowe
- projektowane zagospodarowanie wg odrębnego opracowania
- opis dotyczący profili podłużnych
- opis dotyczący ilości miejsc postojowych
- projektowane szlabany
- zakres opracowania
- zakres opracowania wynikający z przebudowy sieci infrastruktury technicznej
- zakres opracowania przebudowy sieci infrastruktury tech. wg odrębnych opracowań
- projektowane skarpy o nachyleniu 1:1.5

Za zgodność z oryginałem mapy do celów projektowych (nr ZG-OUG.4104.6044.2016)

INDUSTRIA PROJECT

INDUSTRIA PROJECT ul. Azymutalna 9 80-299 Gdańsk

Zamawiający/Inwestor

"Szpitale Wielkopolski" Sp. z o.o. , ul. Lutycka 34, 60-415 Poznań

Nazwa inwestycji

Budowa Wielkopolskiego Centrum Zdrowia Dziecka (Szpitala Pediatrycznego) wraz z jego wyposażeniem.

Nazwa i adres obiektu budowlanego

Wielkopolskie Centrum Zdrowia Dziecka
działka nr 2/29, 2/17, 2/22 ark.27, obręb Golęcin,
ulica Adama Wrzoska, 60 – 663 Poznań

Projektował	mgr inż. Krzysztof Linke	POM/0278/POOD/14
Opracował	inż. Aleksandra Pieta	
Sprawdził	mgr inż. Wojciech Stembarski	POM/0275/POOD/14

Numer projektu: IBG-P_159_16 — Numer rysunku: IP159_PW_DR_ID.50001-F — Wersja:

Tytuł rysunku: PLAN SYTUACYJNY

Data	Branża	Faza	Skala	Nr strony
01/12/ 2017	DROGOWA	PROJEKT WYKONAWCZY	1 : 500	ID.15

ZMIANY NANIESIONO KOLOREM CZERWONYM

KIEROWNIK ROBÓT

Tomasz Marcinkowski

upr. bud. WKP/0079/OWOD/10