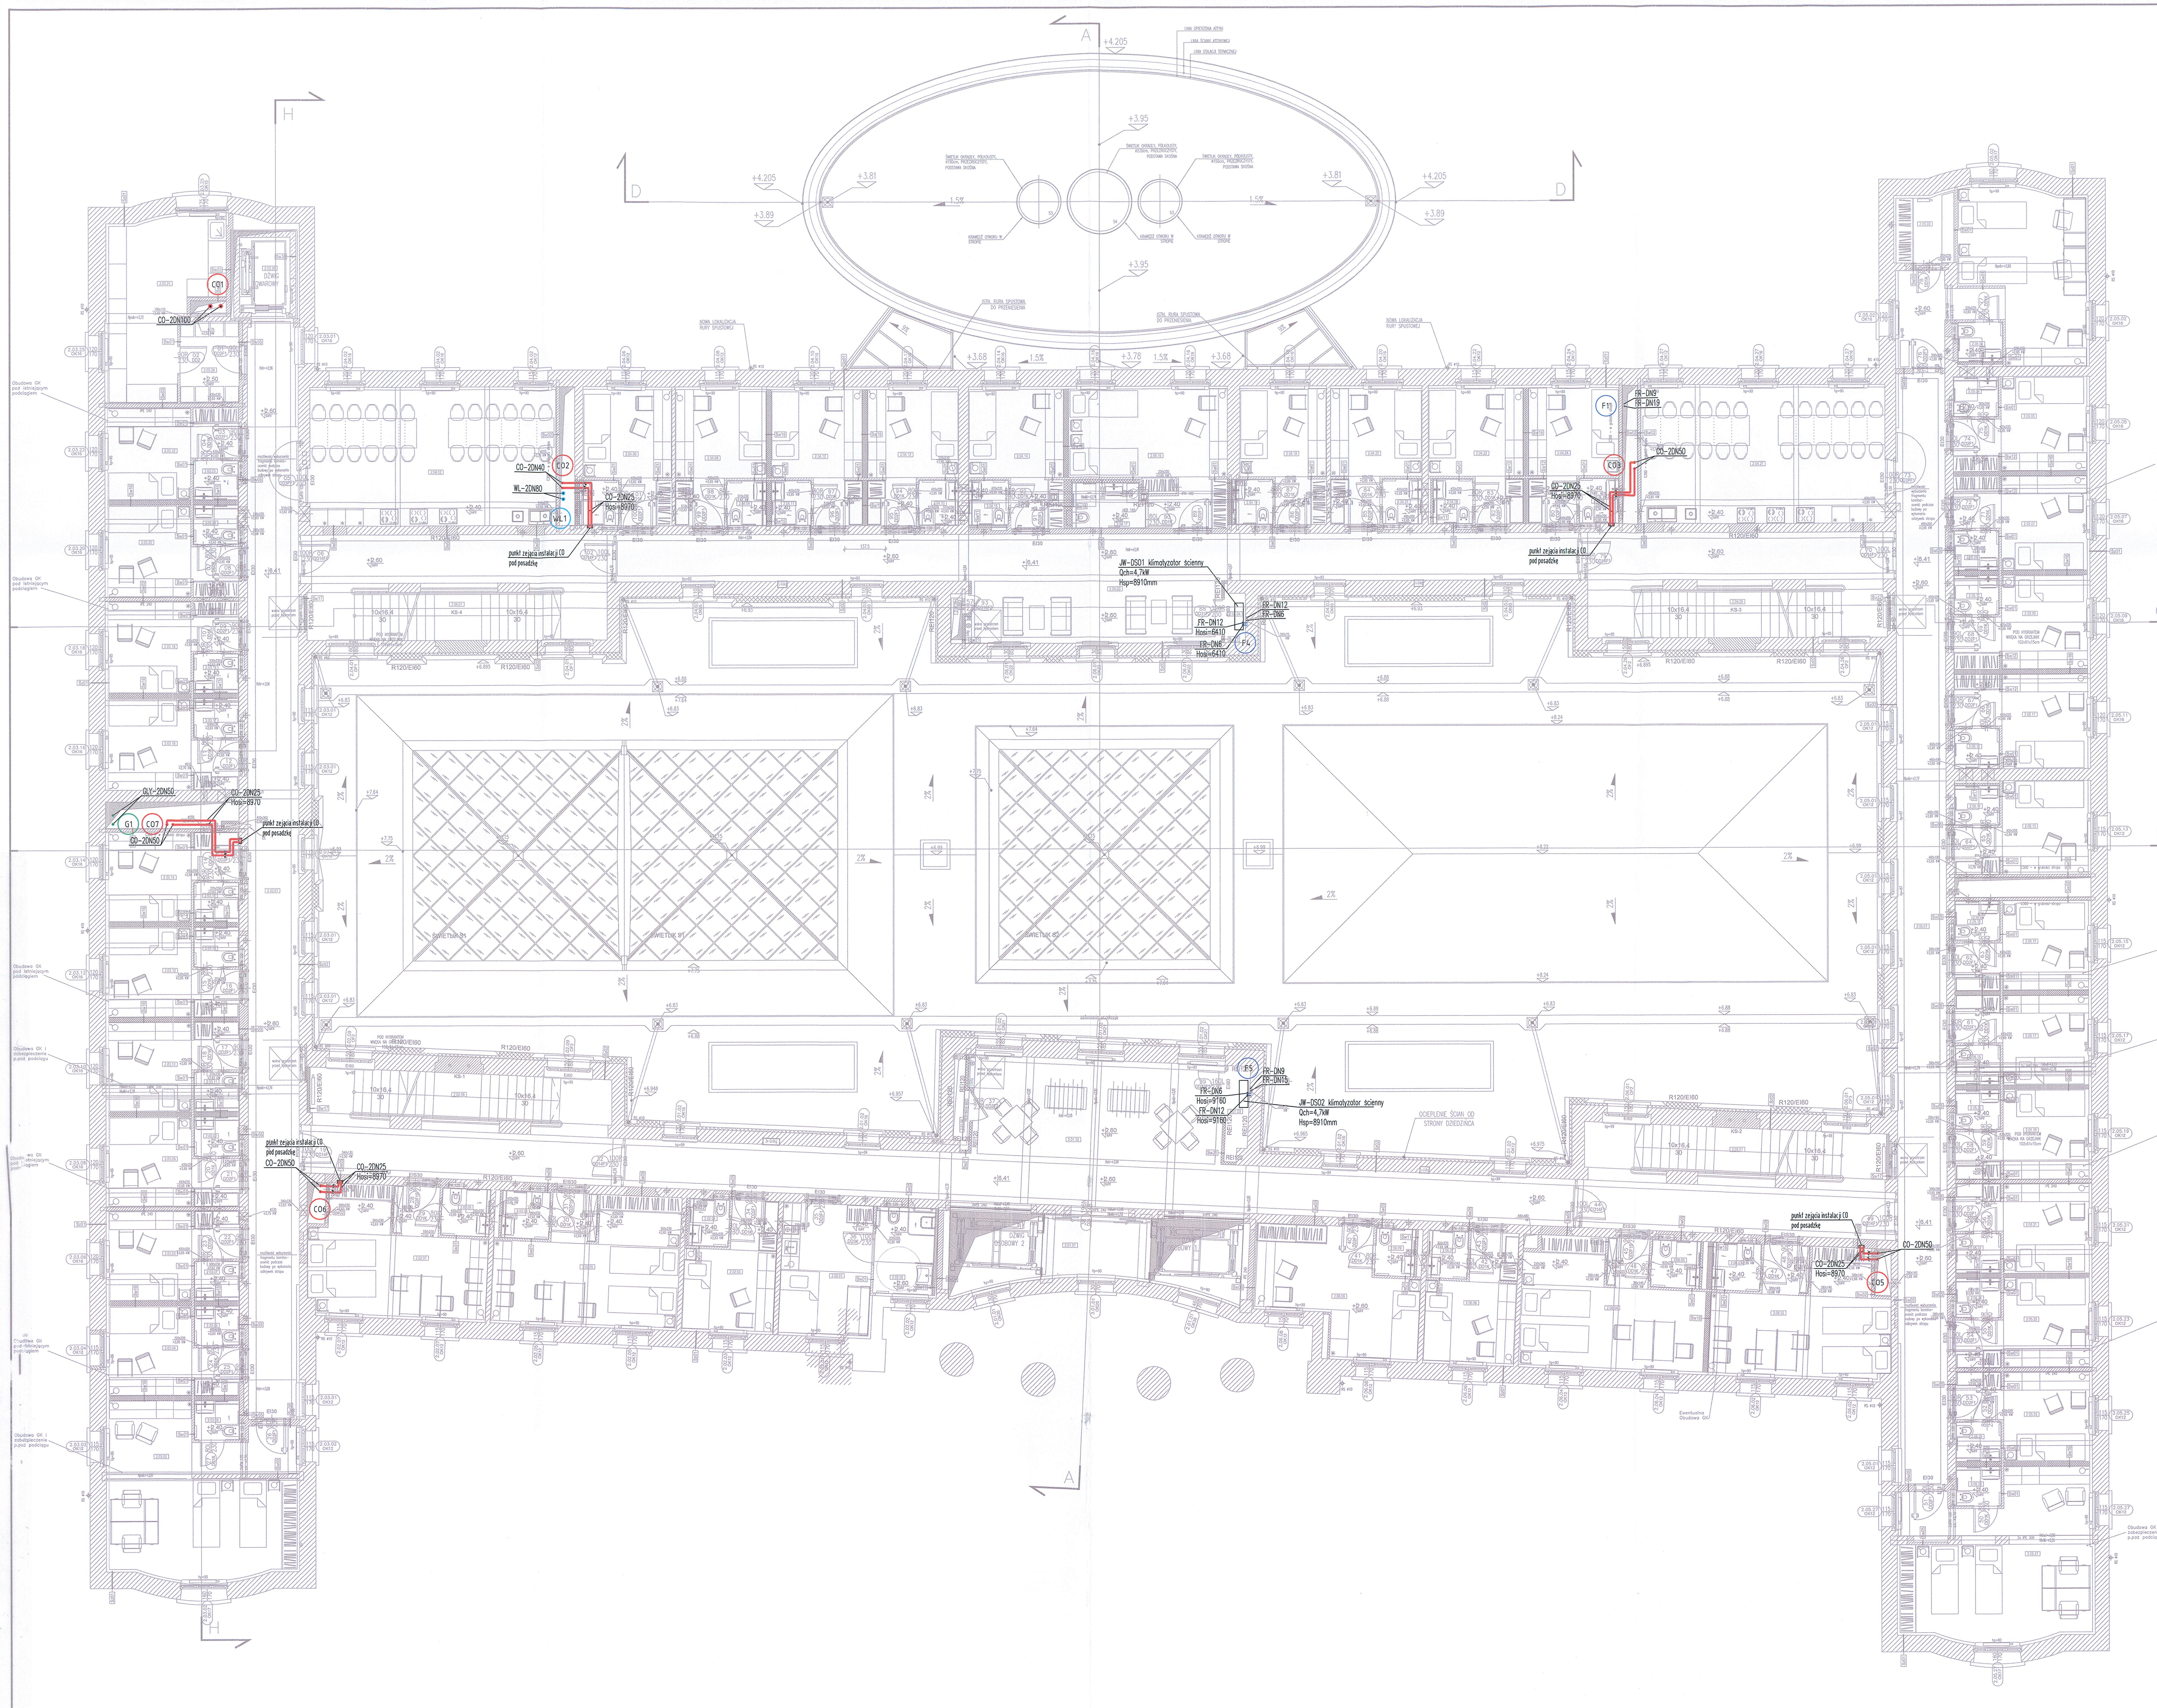

LEGENDA:

	Instalacja grzewcza zasilania grzejników i central wentylacyjnych
	Instalacja ogrzewania podłogowego
	Instalacja glikolowego odzysku ciepła
	Instalacja freonowa
	Instalacja wody lodowej
CO...	Pion instalacji grzewczej zasilającej grzejniki
CT...	Pion instalacji grzewczej zasilającej centrale wentylacyjne
OP...	Pion instalacji grzewczej zasilającej ogrzewanie podłogowe
F...	Pion instalacji freonowej
WL...	Pion instalacji wody lodowej
G...	Pion instalacji glikolowej
22 400x700 Q=650W	Grzejnik płytowy z podłączeniem dolnym Typ grzejnika, wymiar (wys. x szer.) Moc grzejnika
22 400x700 (PB) Q=650W	Grzejnik płytowy z podłączeniem bocznym Typ grzejnika, wymiar (wys. x szer.) Moc grzejnika, PB – podłączenie boczne
INDN 480x1600 Q=170W	Grzejnik łazienkowy z podłączeniem dolnym Typ grzejnika, wymiar (wys. x szer.) Moc grzejnika
OP ... A=...m2 q=...W/m2 a=...cm L=...mb	Obieg ogrzewania podłogowego –numer obiegu –powierzchnia –moc jednostkowa –rozstaw rurek grzewczych –długość obiegu
KK	Klimakonwektor
20°C	Obliczeniowa temperatura wewnątrz pomieszczeń
	Grupy armatury regulacyjnej bądź pomiarowej wg. schematu instalacji grzewczo chłodzących rys. LG-06-01
RO	Rura osłonowa stalowa
	Ciepłomierz
	Zawory odcinające
P.POZ.	Przejście p.poż.

UWAGI:

1) Wszystkie przejścia instalacji przez przegrody wydzielenia pożarowego zabezpieczyć p.poż. zgodnie z odpornością przegrody.
2) W najwyższych punktach instalacji należy montować automatyczne zawory odpowietrzające; w najniższych zawory spustowe.

Skanska S.A.
Kierownik Robót Instalacyjnych
Tomasz Radniecki
upr. bud. Nr WKP/0150/PWOS/12

Wykonano zgodnie z rysunkiem i naniesionymi zmianami

DOKUMENTACJA POWYKONAWCZA

INWESTOR: Uniwersytet im. Adama Mickiewicza w Poznaniu	ADRES / ADRES DO KORESPONDENCJI: ul.H. Wieniawskiego 1, 61-712 Poznań

NAZWA I ADRES OBIEKTU BUDOWLANEGO:
PRZEBUDOWA I ROZBUDOWA DOMU STUDENCKIEGO "HANKA" W POZNANIU
PRZY AL. NIEPODLEGŁOŚCI 26 WRAZ ZE ZMIANĄ ZAGOSPODAROWANIA TERENU
NA DZIAŁCE 6/2 I 8 ARK. 10, OBRĘB POZNAŃ.

JEDNOSTKA PROJEKTOWA:
IRON TOWER INVESTMENT
Paweł Wieczorkiewicz S.K.
ul. Mostowa 11/4, 61-854 Poznań

STUDIO ADS
Studio ADS
spółka z ograniczoną odpowiedzialnością spółka komandytowa
ul. Mostowa 11/11, 61-854 Poznań

	UPRAWNIENIA	SPECJALNOŚĆ	PODPIS
GŁÓWNY PROJEKTANT INSTALACJI SANITARNYCH: mgr inż. PIOTR KLIŃSKI	235/PW/91	instalacje sanitarne	
OPRACOWANIE:			
mgr inż. KONRAD MICHALSKI		instalacje sanitarne	
mgr inż. MAREK MACIEJEWSKI		instalacje sanitarne	
mgr inż. PRZEMYSŁAW DYRDAŁ		instalacje sanitarne	
SPRAWDZAJĄCY: mgr inż. GRZEGORZ PISKORZ	35/P/96	instalacje sanitarne	

BRANŻA:	STADIUM:	DATA:	SKALA:	NR RYSUNKU:
INSTALACJE SANITARNE	PROJEKT WYKONAWCZY	MARZEC 2015	1:100	LG-01-04b

TYTUŁ RYSUNKU:
Instalacje grzewczo-chłodzące prowadzone nad posadzką. Rzut kondygnacji +2.

REWIZJA: Rew. 01