Mapa do celów projektowych — Skala mapy 1:500

Godło arkusza mapy	8.215.12.02.3.3	Oznaczenie i informacje o służebnościach gruntowych mających wpływ na zagospodarowanie gruntów, zlokalizowanych w granicach projektowanej inwestycji	Nie badano
Jednostka ewid.	M. Suwałki 206301_1		
Obręb ewid.	Obręb nr 0002		
Numer działki	21745/4, 21746/3	Oznaczenie i symbol konturu użytku gruntowego, który nie jest ujawniony w bazie danych ewidencji gruntów i budynków	Brak
Ulica, nr	Szpitalna		
Układ współrz. płaskich	2000/24	Oznaczenie granicy obszaru, który był przedmiotem aktualizacji	———
Układ wysokości	PL-EVRF2007-NH		
Ident. zgłoszenia pracy geod.	GR.6642.1.5.2026		
Stan aktualności mapy na dzień: 12.01.2026 r.			

GRUPA GEODEZYJNA
Łukasz Szulwic
ul. Siedlecka 10, 16-400 Suwałki
NIP 5611323048 REGON 200881365
tel. 722 300 300, 605 997 614

GEODETA UPRAWNIONY
mgr inż. Łukasz Szulwic
uprawnienia PGK nr 20014

Jestem świadomy odpowiedzialności karnej za złożenie fałszywych oświadczeń. Oświadczam, że operat techniczny zawierający rezultaty prac geodezyjnych w wyniku, których powstał niniejszy dokument, uzyskał pozytywny wynik weryfikacji.

Identyfikator zgłoszenia pracy geodezyjnej	GR.6642.1.5.2026
Organ służby geodezyjnej, który otrzymał zgłoszenie	Prezydent Miasta Suwałk
Nr oraz data sporządzenia dokumentu zawierającego wynik pozytywnej weryfikacji	Protokół nr 1 z dnia 20.01.2026 r.
Imię i nazwisko oraz nr uprawnień zawodowych kierownika prac	GEODETA UPRAWNIONY mgr inż. Łukasz Szulwic uprawnienia PGK nr 20014

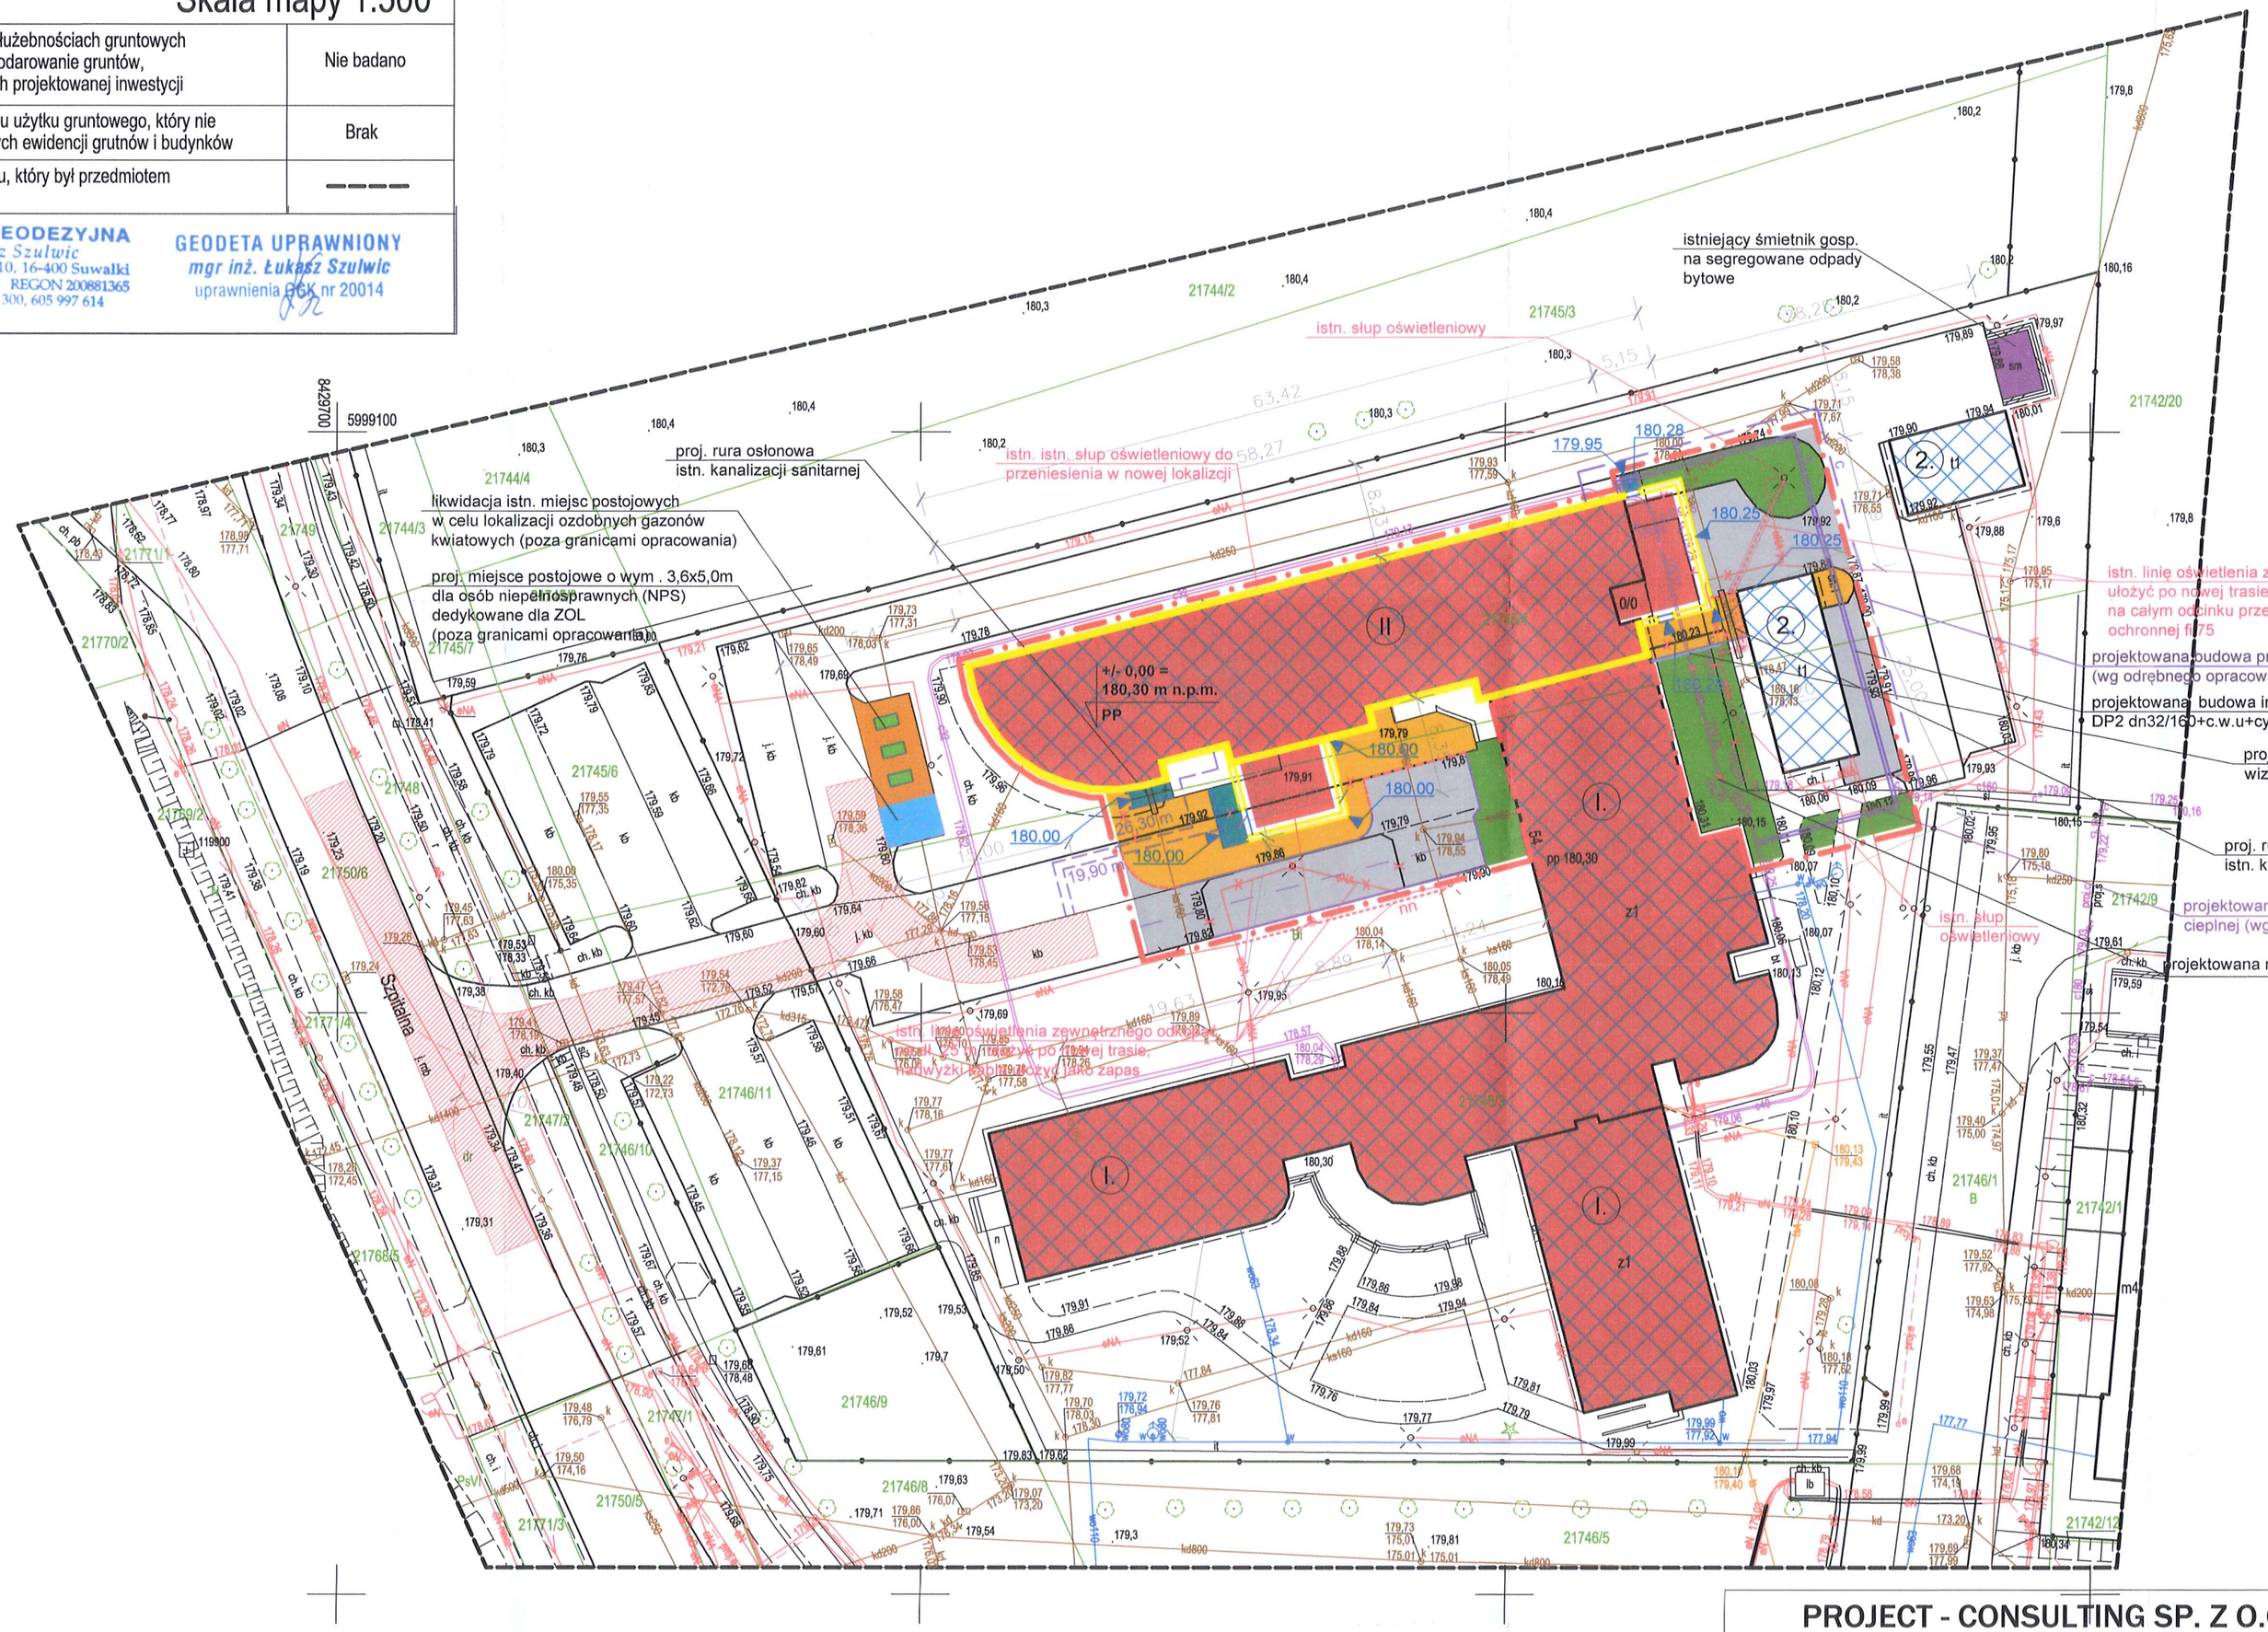

Projekt budowlany/wykonawczy:

.....

.....

Został uzgodniony przez PEC Suwałki Spółka z o.o. z poniższymi wymaganiami i zastrzeżeniami:
I. Inwester jest zobowiązany:
1) Powiadomić PEC w Suwałki Sp. z o.o. w formie pisemnej, o rozpoczęciu robót ziemnych min. 5 dni przed terminem planowanym rozpoczęciem.
2) Roboty ziemne w pobliżu sieci cieplnych przeprowadzać ręcznie bez użycia sprzętu mechanicznego oraz zabezpieczyć możliwość sprawdzenia pracownikami PEC Suwałki Sp. z o.o. Sprawdzanie na miejscu budowy, gdy roboty w pobliżu sieci cieplnych są prowadzone zgodnie z zatwierdzonym projektem.

3) zgłosić, w formie pisemnej, PEC Suwałki Sp. z o.o. zakończenie robót przed zasypaniem wykopów i uwzględnić opowiadzionemu pracownikowi PEC Suwałki Sp. z o.o. sprawdzenie na budowie wykonanych prac zgodnie z uzgodnionym projektem.
4) ponosić koszty przebudowy sieci cieplnej, jeśli wynika to z projektu budowlanego.
5) przedłożyć inwestorzy/ą geodezyjną powykonawczą dla PEC Suwałki Sp. z o.o. w terminie 30 dni od zakończenia robót.
6) prowadzić prace w sposób wykluczający możliwość uszkodzenia urządzeń PEC Suwałki Sp. z o.o. i powstania awarii.
7) natychmiast zawiadomić PEC Suwałki Sp. z o.o. o odkryciu lub uszkodzeniach sieci cieplnej (tel. 533; 601 259 297; 697 702 570).
II. Inne wymagania .....

Suwałki, dnia 13.03.2026

PREZES ZARZĄDU
Michał Buczyński

Przedsiębiorstwo Energetyki Cieplnej w Suwałkach
Spółka z ograniczoną odpowiedzialnością
16-400 Suwałki, ul. Przemysłowa 4
REGON 790042880, NIP 844-000-41-53 KRS 0000066440
tel. 87 562 99 93

SKALA 1:500

PROJEKT ZAGOSPODAROWANIA TERENU

LEGENDA

- GRANICE OPRACOWANIA INWESTYCJI ORAZ OBSZARU ODDZIAŁYWANIA OBIEKTU (ZAMIERZENIA BUDOWLANEGO)
- PROJEKTOWANA NADBUDOWA ISTNIEJĄCEGO BUDYNKU SPZOP
- PROJEKTOWANA ROZBUDOWA ISTNIEJĄCEGO BUDYNKU SPZOP
- ISTNIEJĄCY BUDYNEK SPZOP ADAPTOWANY W PLANIE ZAGOSPODAROWANIA
- ISTNIEJĄCE BUDYNKI GOSP.–GARAŻOWE ADAPTOWANE W PLANIE ZAGOSPODAROWANIA
- PRZEBIEG DROGI POŻAROWEJ (SZER. MIN. 4 m) O PROMIENIU ZEWNĘTRZNYM 11,0 m
- PROJEKTOWANE CIĄGI PIESZE (CHODNIKI) (BETONOWA KOSTKA GR. 6cm)
- PROJEKTOWANA KOMUNIKACJA DROGOWA (BETONOWA KOSTKA GR. 8cm)
- PROJEKTOWANA KOMUNIKACJA DROGOWA (DROGA WEWN.)/ CIĄG PIESZO–JEZDNY (BETONOWA KOSTKA GR. 8cm)
- PROJEKTOWANY TRAWNIK – ZIELEŃ NISKA REKREACYJNA (TEREN BIOLOGICZNIE CZYNNY)
- PROJEKTOWANE SPOCZNIKI, POCHYLNIE, SCHODY WEJŚCIOWE
- ZEWN. KOMPOZYTOWA PRZEGRODA WIZUALNA (WPC) PRZY PROMORTE
- ISTNIEJĄCE ELEMENTY (SPOCZNIKI, POCHYLNIE, SCHODY, CHODNIKI) W GRANICAH INWESTYCJI
- DOJŚCIA DO DROGI POŻAROWEJ (<30 m) SZER. MIN. 1,5 m
- ELEMENTY ZEWN. URZĄDZEŃ KOMUNIKACYJNYCH DO LIKWIACJI/ PRZEŁOŻENIA
- ISTN. HYDRANTY P. POŻ.
- PROJEKTOWANE OZDOBNE GAZONY KWIATOWE

ISTN. ORAZ PROJ. ZEWNĘTRZNE PODZIEMNE INSTALACJE INFRASTRUKTURY TECHNICZNEJ

- eNA — ISTN. LINIA KABLOWA OŚWIETLENIA TERENU DO PRZEŁOŻENIA
- nn — PROJ. LINIA KABLOWA OŚWIETLENIA TERENU (PROJ. NOWY PRZEBIEG) (RURA OCHRONNA FI 75, LAMPA OŚWIETLENIOWA ZEWNĘTRZNA) DO PRZEŁOŻENIA
- c40 — ISTN. SIEĆ NISKOTEMPERATUROWA DO ROZBIÓRKI
- c — PROJEKTOWANA BUDOWA ODCINKA INSTALACJI CIEPLNEJ PREIZOLOWANEJ (DP2 dn32/160+c.w.u+cyrk dn25+dn20 /125;L=62,5m)
- ks160 — ISTN. KANALIZACJA SANITARNA
- kd160 — ISTN. KANALIZACJA DESZCZOWA
- c — ODCINEK PRZYŁĄCZA SIECI CIEPLNEJ DO ROZBIÓRKI (WG ODRĘBNEGO OPRACOWANIA)
- c — PROJEKTOWANA BUDOWA ODCINKA PRZYŁĄCZA SIECI CIEPLNEJ PREIZOLOWANEJ WYSOKOPARAMETROWEJ (WG ODRĘBNEGO OPRACOWANIA)

PROJECT - CONSULTING SP. Z O.O.

02-662 Warszawa, ul. Świeradowska 47

NR RYS. 1

TEMAT	PRZEBUDOWA, ROZBUDOWA I NADBUDOWA BUDYNKU SAMODZIELNEGO PUBLICZNEGO ZESPOŁU OPIEKI PALIATYWNEJ W SUWAŁKACH POD POTRZEBY ZAKŁADU OPIEKUŃCZO - LECZNICZEGO WRAZ Z BUDOWĄ ZEWNĘTRZNEJ INFRASTRUKTURY TECHNICZNEJ			FAZA PROJEKT ZAG. TERENU
ADRES	16-400 SUWAŁKI UL. SZPITALNA 54 DZ. EWID. NR 21746/3, 21745/4 JEDN. EWID. M. SUWAŁKI 206301_1, OBR. EWID. NR 0002			BRANŻA ARCH.
RYSUNEK	PROJEKT ZAGOSPODAROWANIA TERENU			SKALA 1:500
ARCHITEKTURA	PROJ.	mgr inż. arch. Marek Kochański upr. nr: SUW-29/89	DATA 25 lutego 2026 r.	PODPIS
	OPR.	mgr inż. arch. Ewa Basałaj	DATA 25 lutego 2026 r.	PODPIS
	SPR.	mgr inż. arch. Paweł Malesiński upr. nr: BI-PdOKK/103/2007	DATA 25 lutego 2026 r.	PODPIS
INST. SANIT.	PROJ.	mgr inż. Danuta Piszczatowska upr. nr: SUW-75/90	DATA 25 lutego 2026 r.	PODPIS
	SPR.	mgr inż. Edyta Łysenko upr. nr: PDL/0053/POOS/09	DATA 25 lutego 2026 r.	PODPIS
INST. ELEKTR.	PROJ.	tech. Wiesław Baluta upr. nr: SUW-86/90	DATA 25 lutego 2026 r.	PODPIS
	SPR.	mgr inż. Paweł Norbert Szymczyk upr. nr: POM/0183/PWOE/08	DATA 25 lutego 2026 r.	PODPIS