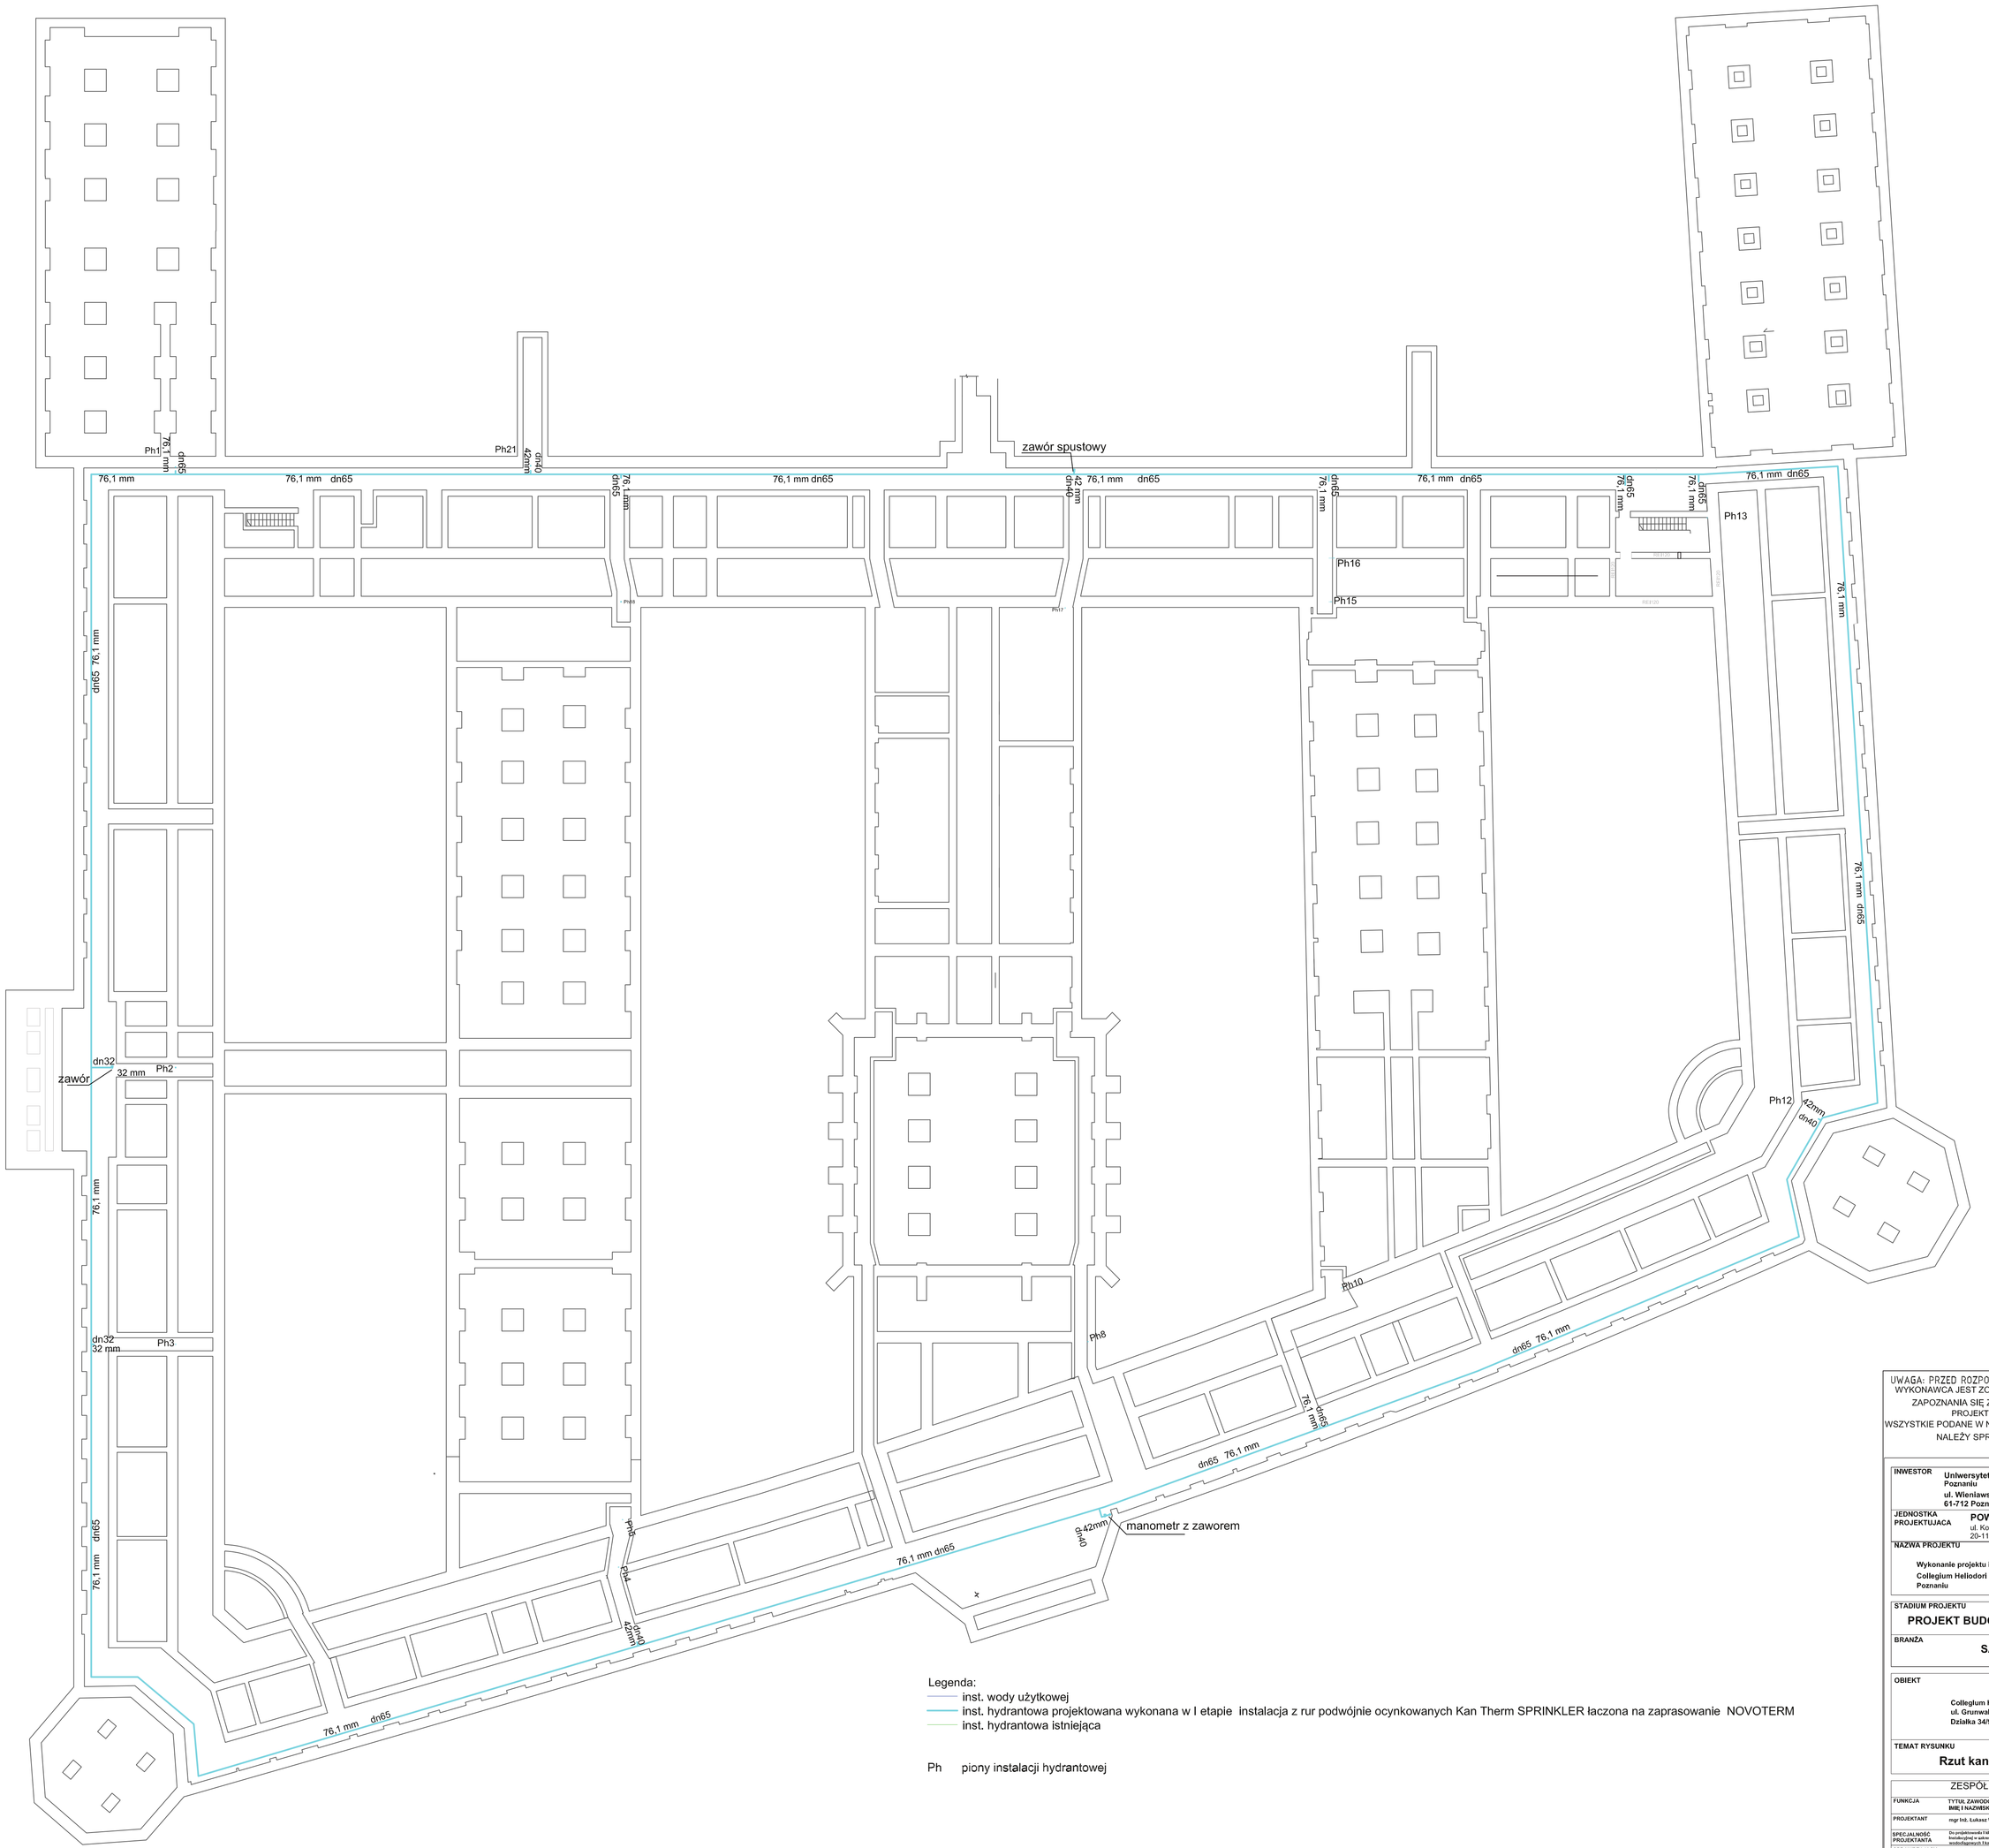

Legenda:
- inst. wody użytkowej
- inst. hydrantowa projektowana wykonana w I etapie instalacja z rur podwójnie ocynkowanych Kan Therm SPRINKLER łaczona na zaprasowanie NOVOTERM
- inst. hydrantowa istniejąca

Ph piony instalacji hydrantowej

POWYKONAWCZY ETAP I wrzesień 2020

UWAGA: PRZED ROZPOCZĘCIEM ROBÓT BUDOWLANYCH WYKONAWCA JEST ZOBOWIĄZANY DO DOKŁADNEGO ZAPOZNANIA SIĘ ZE WSZYSTKIMI CZĘŚCIAMI PROJEKTU BUDOWLANEGO. WSZYSTKIE PODANE W NINIEJSZYM PROJEKCIE WYMIARY NALEŻY SPRAWDZIĆ W NATURZE

INWESTOR	Uniwersytet Im. Adama Mickiewicza w Poznaniu ul. Wieniawskiego 1 61-712 Poznań
JEDNOSTKA PROJEKTUJACA	POWERSUN Sp. z o.o. ul. Kowalska 9/2 20-115 Lublin
NAZWA PROJEKTU	Wykonanie projektu instalacji hydrantowej dla budynku Collegium Heliodori Święcicki przy ul. Grunwaldzkiej 6 w Poznaniu
STADIUM PROJEKTU	PROJEKT BUDOWLANO-WYKONAWCZY
BRANŻA	SANITARNA
OBIEKT	Collegium Heliodori Święcicki ul. Grunwaldzka 6, 60-760 Poznań Działka 34/9, ark. 8, obręb Łazarz
TEMAT RYSUNKU	Rzut kanałów technicznych

ZESPÓŁ PROJEKTOWY

FUNKCJA	TYTUŁ ZAWODOWY, IMIĘ I NAZWISKO	NR UPRAWNIEŃ	PODPIS
PROJEKTANT	mgr inż. Łukasz Witkowicz	LUB/0277/PWOS/12	
SPECJALNOŚĆ PROJEKTANTA	Do projektowania w zakresie sieci, instalacji i urządzeń cieplnych, wentylacyjnych, gazowych, wodociągowych i kanalizacyjnych		
SPRAWDZAJĄCY	mgr inż. Tomasz Wójtowicz	LUB/0001/PWOS/11	
SPECJALNOŚĆ SPRAWDZAJĄCEGO			

DATA	NR RYSUNKU	REWIZJA	SKALA
09.2019	S-1	A	1:200